

4A

4B

4E



4F

4G

Tweede Amstelviepad

Derde Amstelviepad

bouw

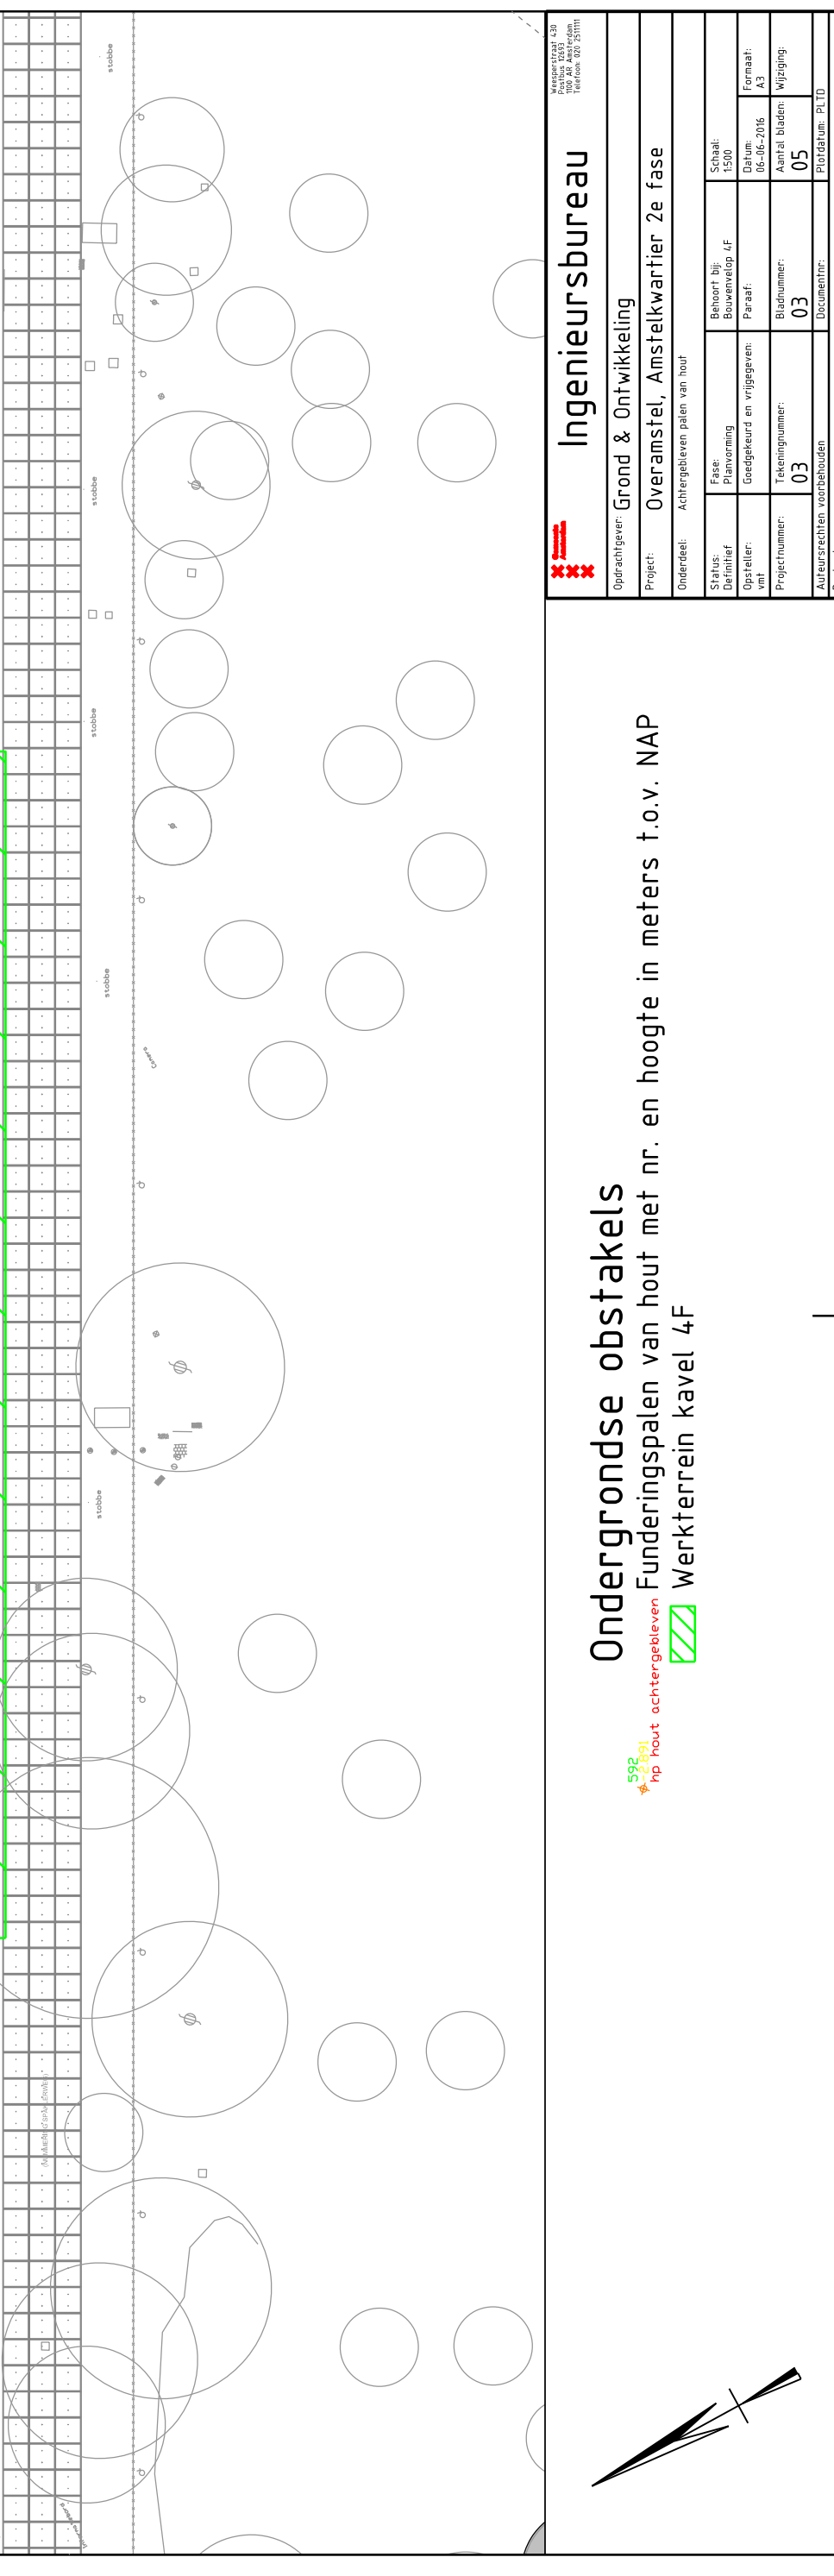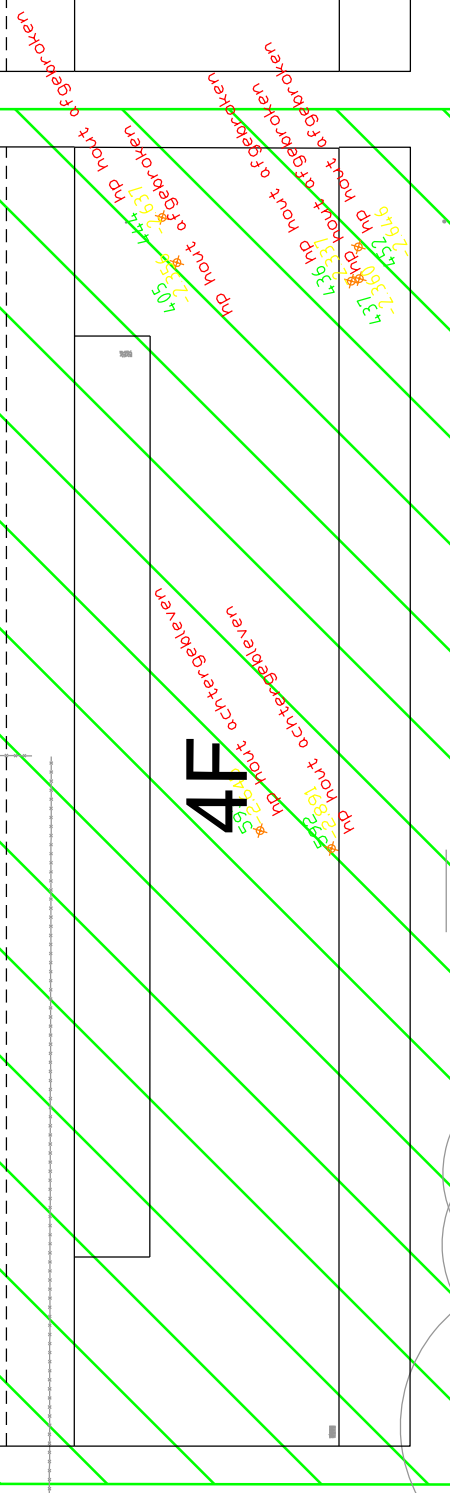

Ingenieursbureau

Opdrachtgever: Grond & Ontwikkeling

Project: Overamstel, Amstelkwartier 2e fase

Onderdeel: Achtergebleven palen van hout

Status: Definitief	Fase: Planvorming	Behoort bij: Bouwvelop 4F	Schaal: 1:500
Opsteller: vnt	Goedgekeurd en vrijgegeven	Paraaf:	Formaat: A3
Projectnummer: 03	Tekeningnummer: 03	Bladnummer: 03	Aantal bladen: 05
Auteursrechten voorbehouden	Documentnr:	Plotdatum: PLTD	Bestandsnaam: .PLS

Ondergrondse obstakels
 Funderingspalen van hout met nr. en hoogte in meters t.o.v. NAP
 Werkterrein kavel 4F

599
 20991
 hp hout achtergebleven

