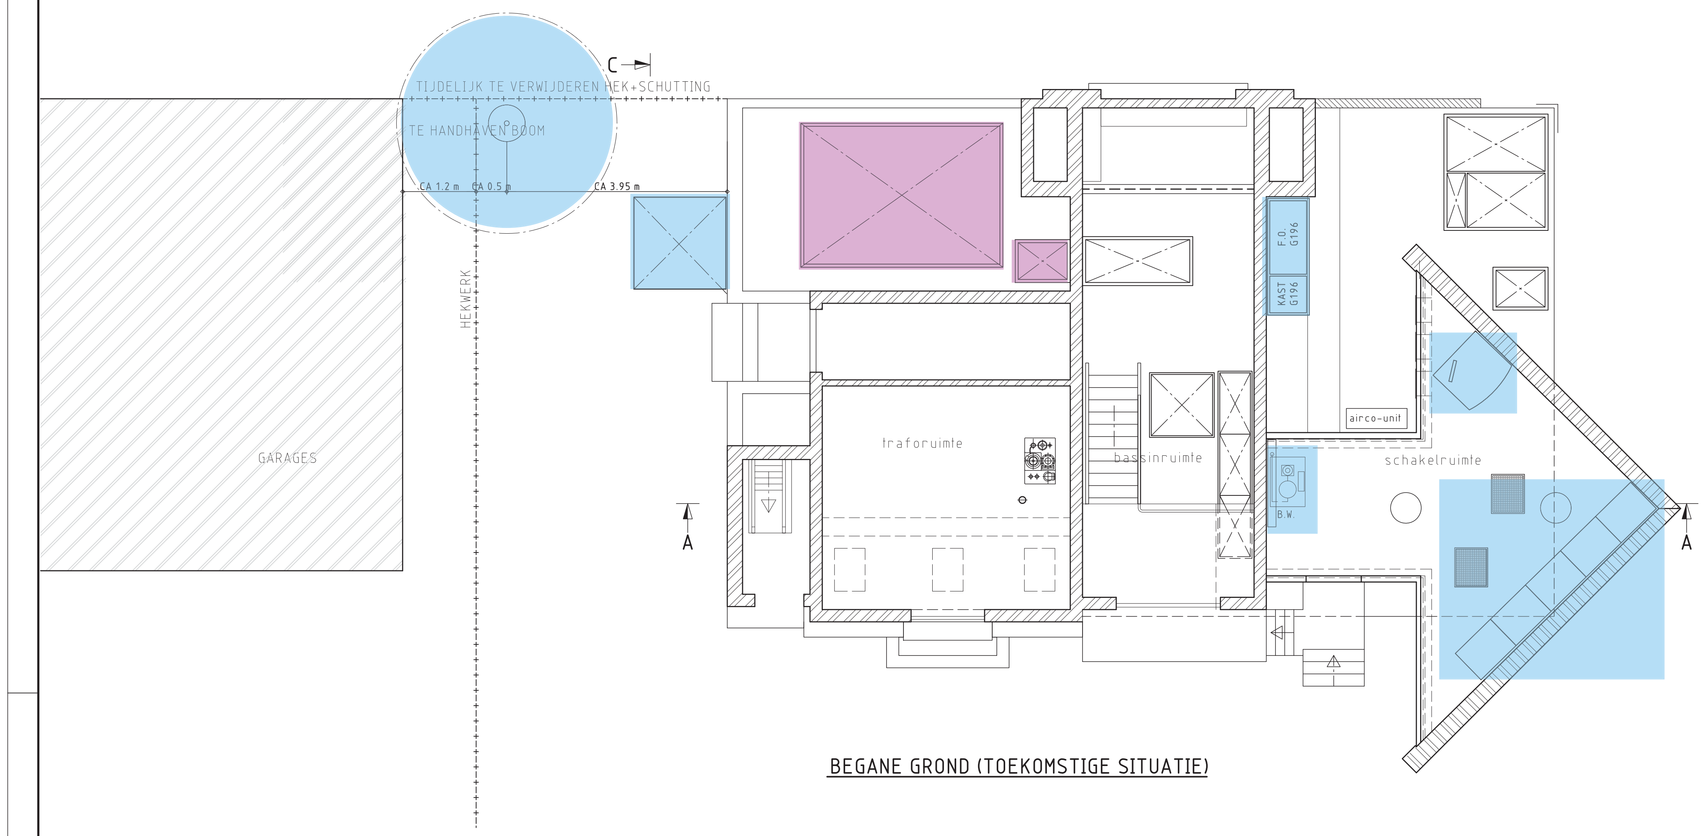

BEGANE GROND (TOEKOMSTIGE SITUATIE)

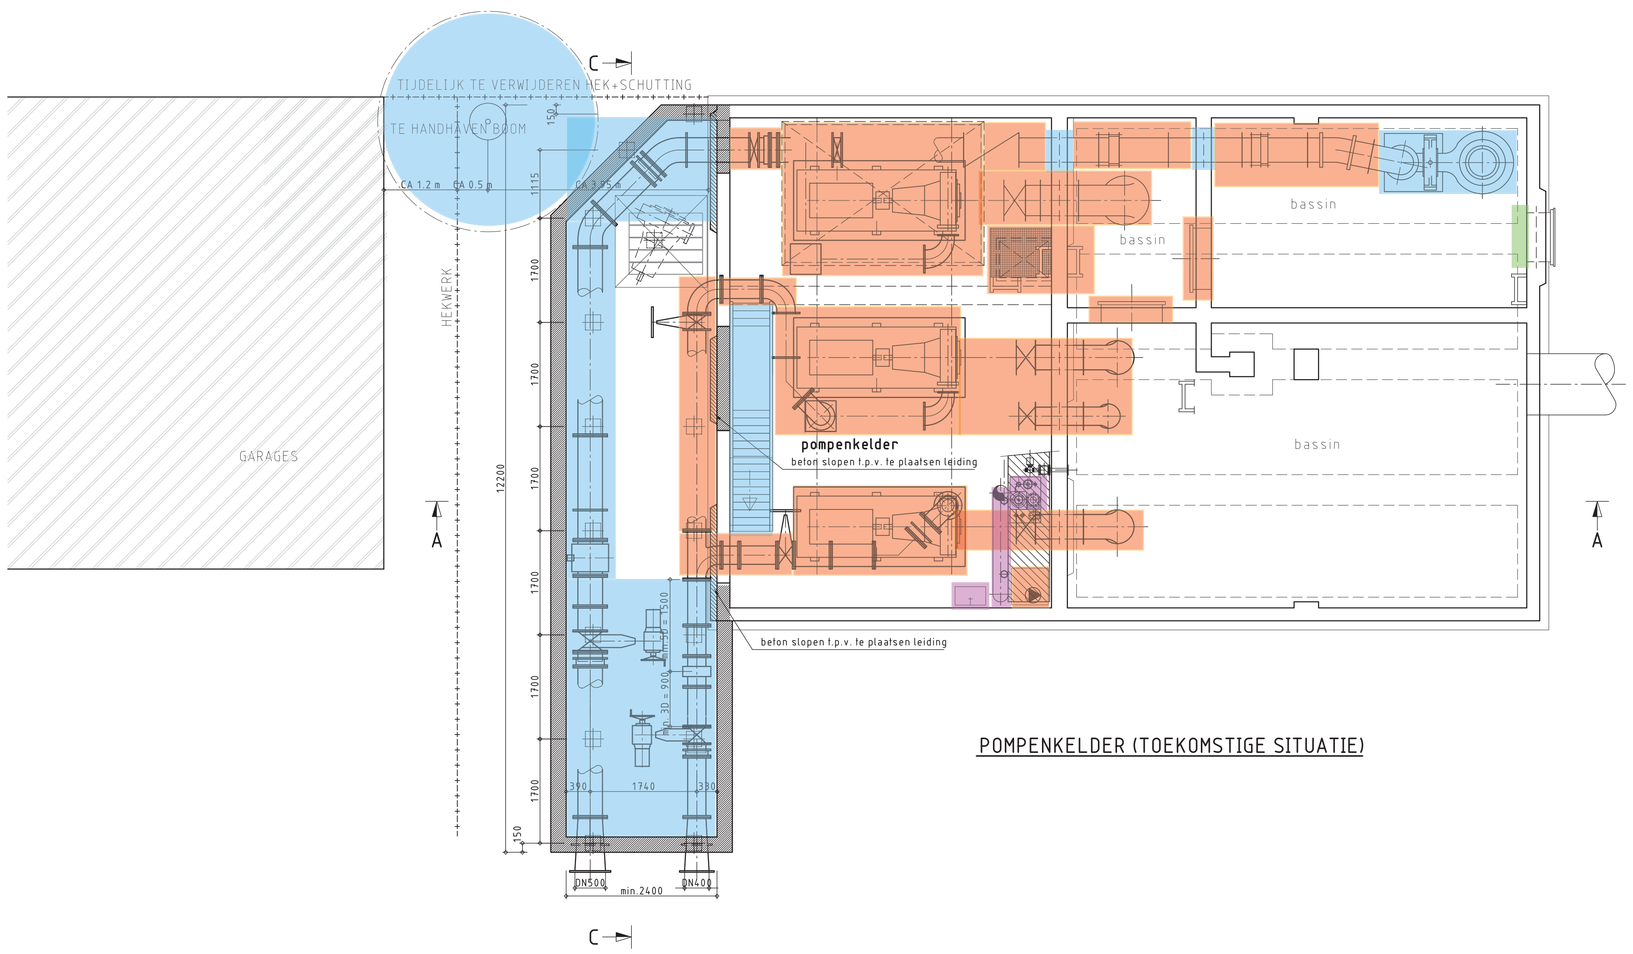

POMPENKELDER (TOEKOMSTIGE SITUATIE)

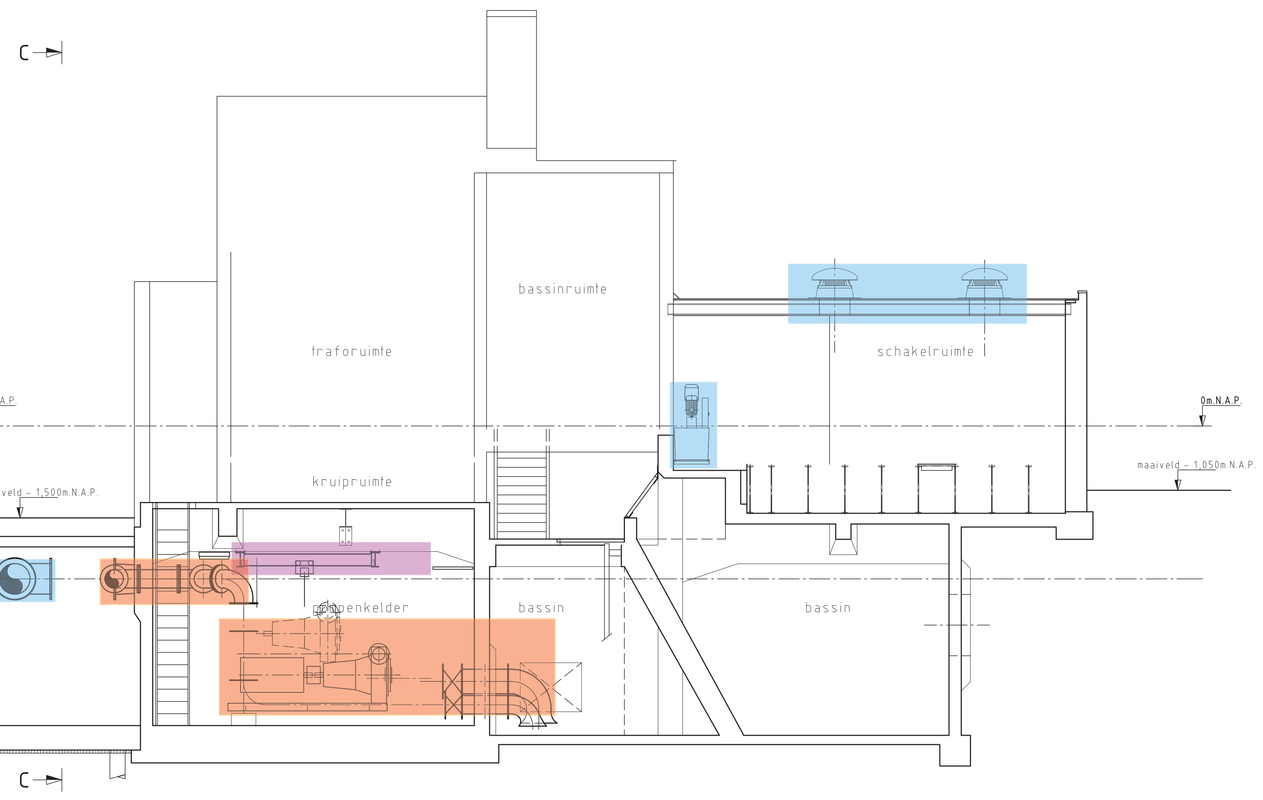

DOORSNEDE A-A

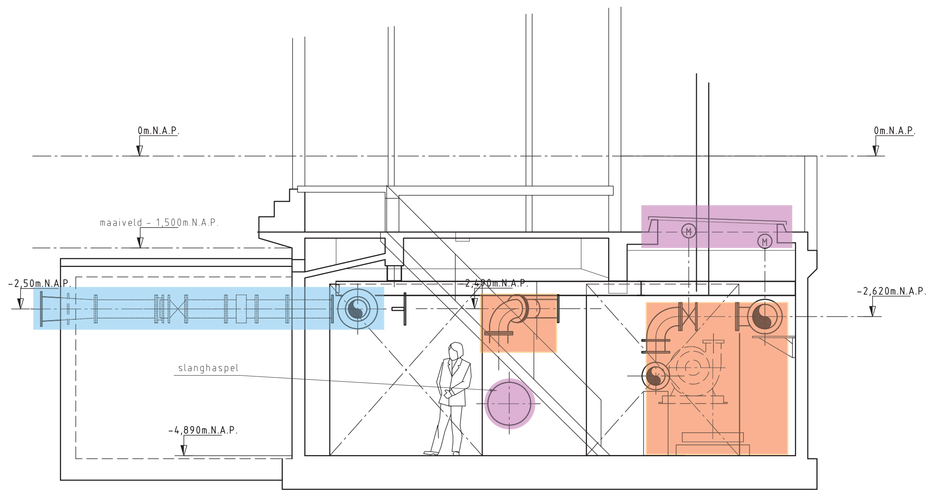

DOORSNEDE B-B

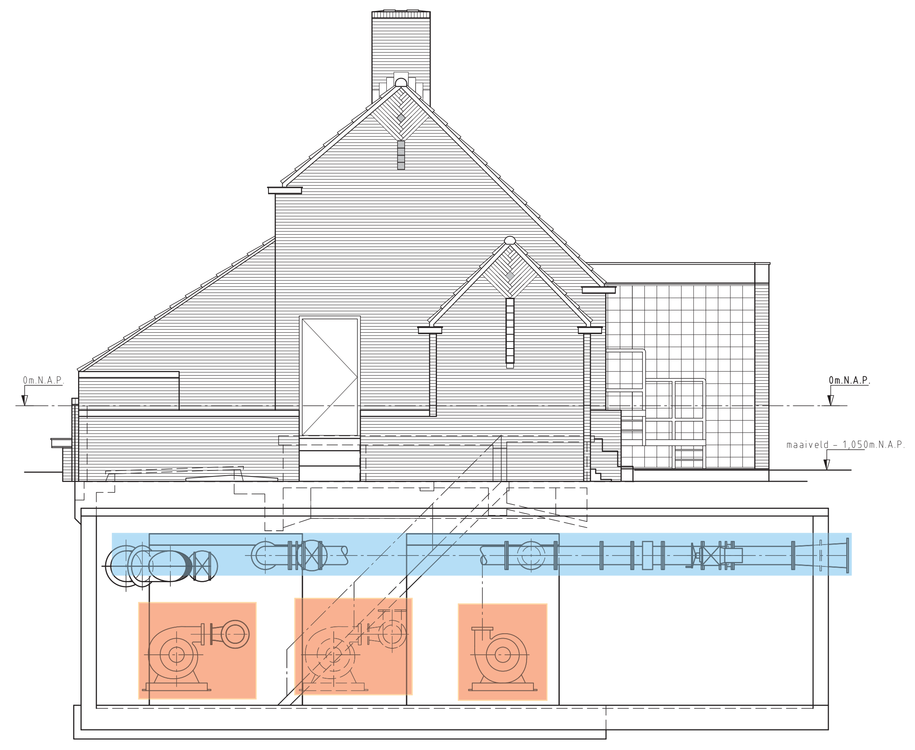

DOORSNEDE C-C

MATEN IN mm TENZIJ ANDERS VERMELD

Deze tekening alleen gebruiken voor de pompopstelling

Voor de bouwkundige maten zie de bouwkundige tekeningen

Handhaven

Nieuw

Verwijderen / Vernieuwen

Aanpassen

VERSIE

f	Gemeente Rotterdam Gemeentewerken	
e		
d		
c	Informatie klik hier	
b	DATUM 18-1-12	
a	bestektekening	25-7-2007
Versie	Beschrijving	Datum

Bestandsnaam: cn42-I-001a.dwg — verwijzing:

Gemeentewerken
Gemeente Rotterdam
Ingenieursbureau

Galvanistraat 15
Postbus 6633
3002 AP Rotterdam
Telefoon 010 489 4502
Telefax 010 489 5494

Kralingen - Crooswijk

Groene Wetering

gemaal Groene Wetering WHnr.002

Ter informatie. Schematische weergave uit te voeren werkzaamheden t.b.v. mechanische renovatie

Behoort bij: | Nummer:

Geografische code: N k2

Formaat: A0(1189x841) | In: bladen

Schaal: 1:50 | Blad nr:

Getekend:	Gecontroleerd:	Goedgekeurd:	Tekeningnr:
Paraf	Paraf/Datum	Paraf/Datum	42 - I - 001 a
			projectcode soort volgnr. ver.

M:\DWR-HTT\BOUWEN\WERKTUIGBOUW\KELDER OBBEMETER GROENE WETERING - GAFGOOS42_VOORBEREIDING\3_PROJECTRESULTATEN\BESTEK\M-TEKENINGEN\CN42-I-001A.DWG••230707