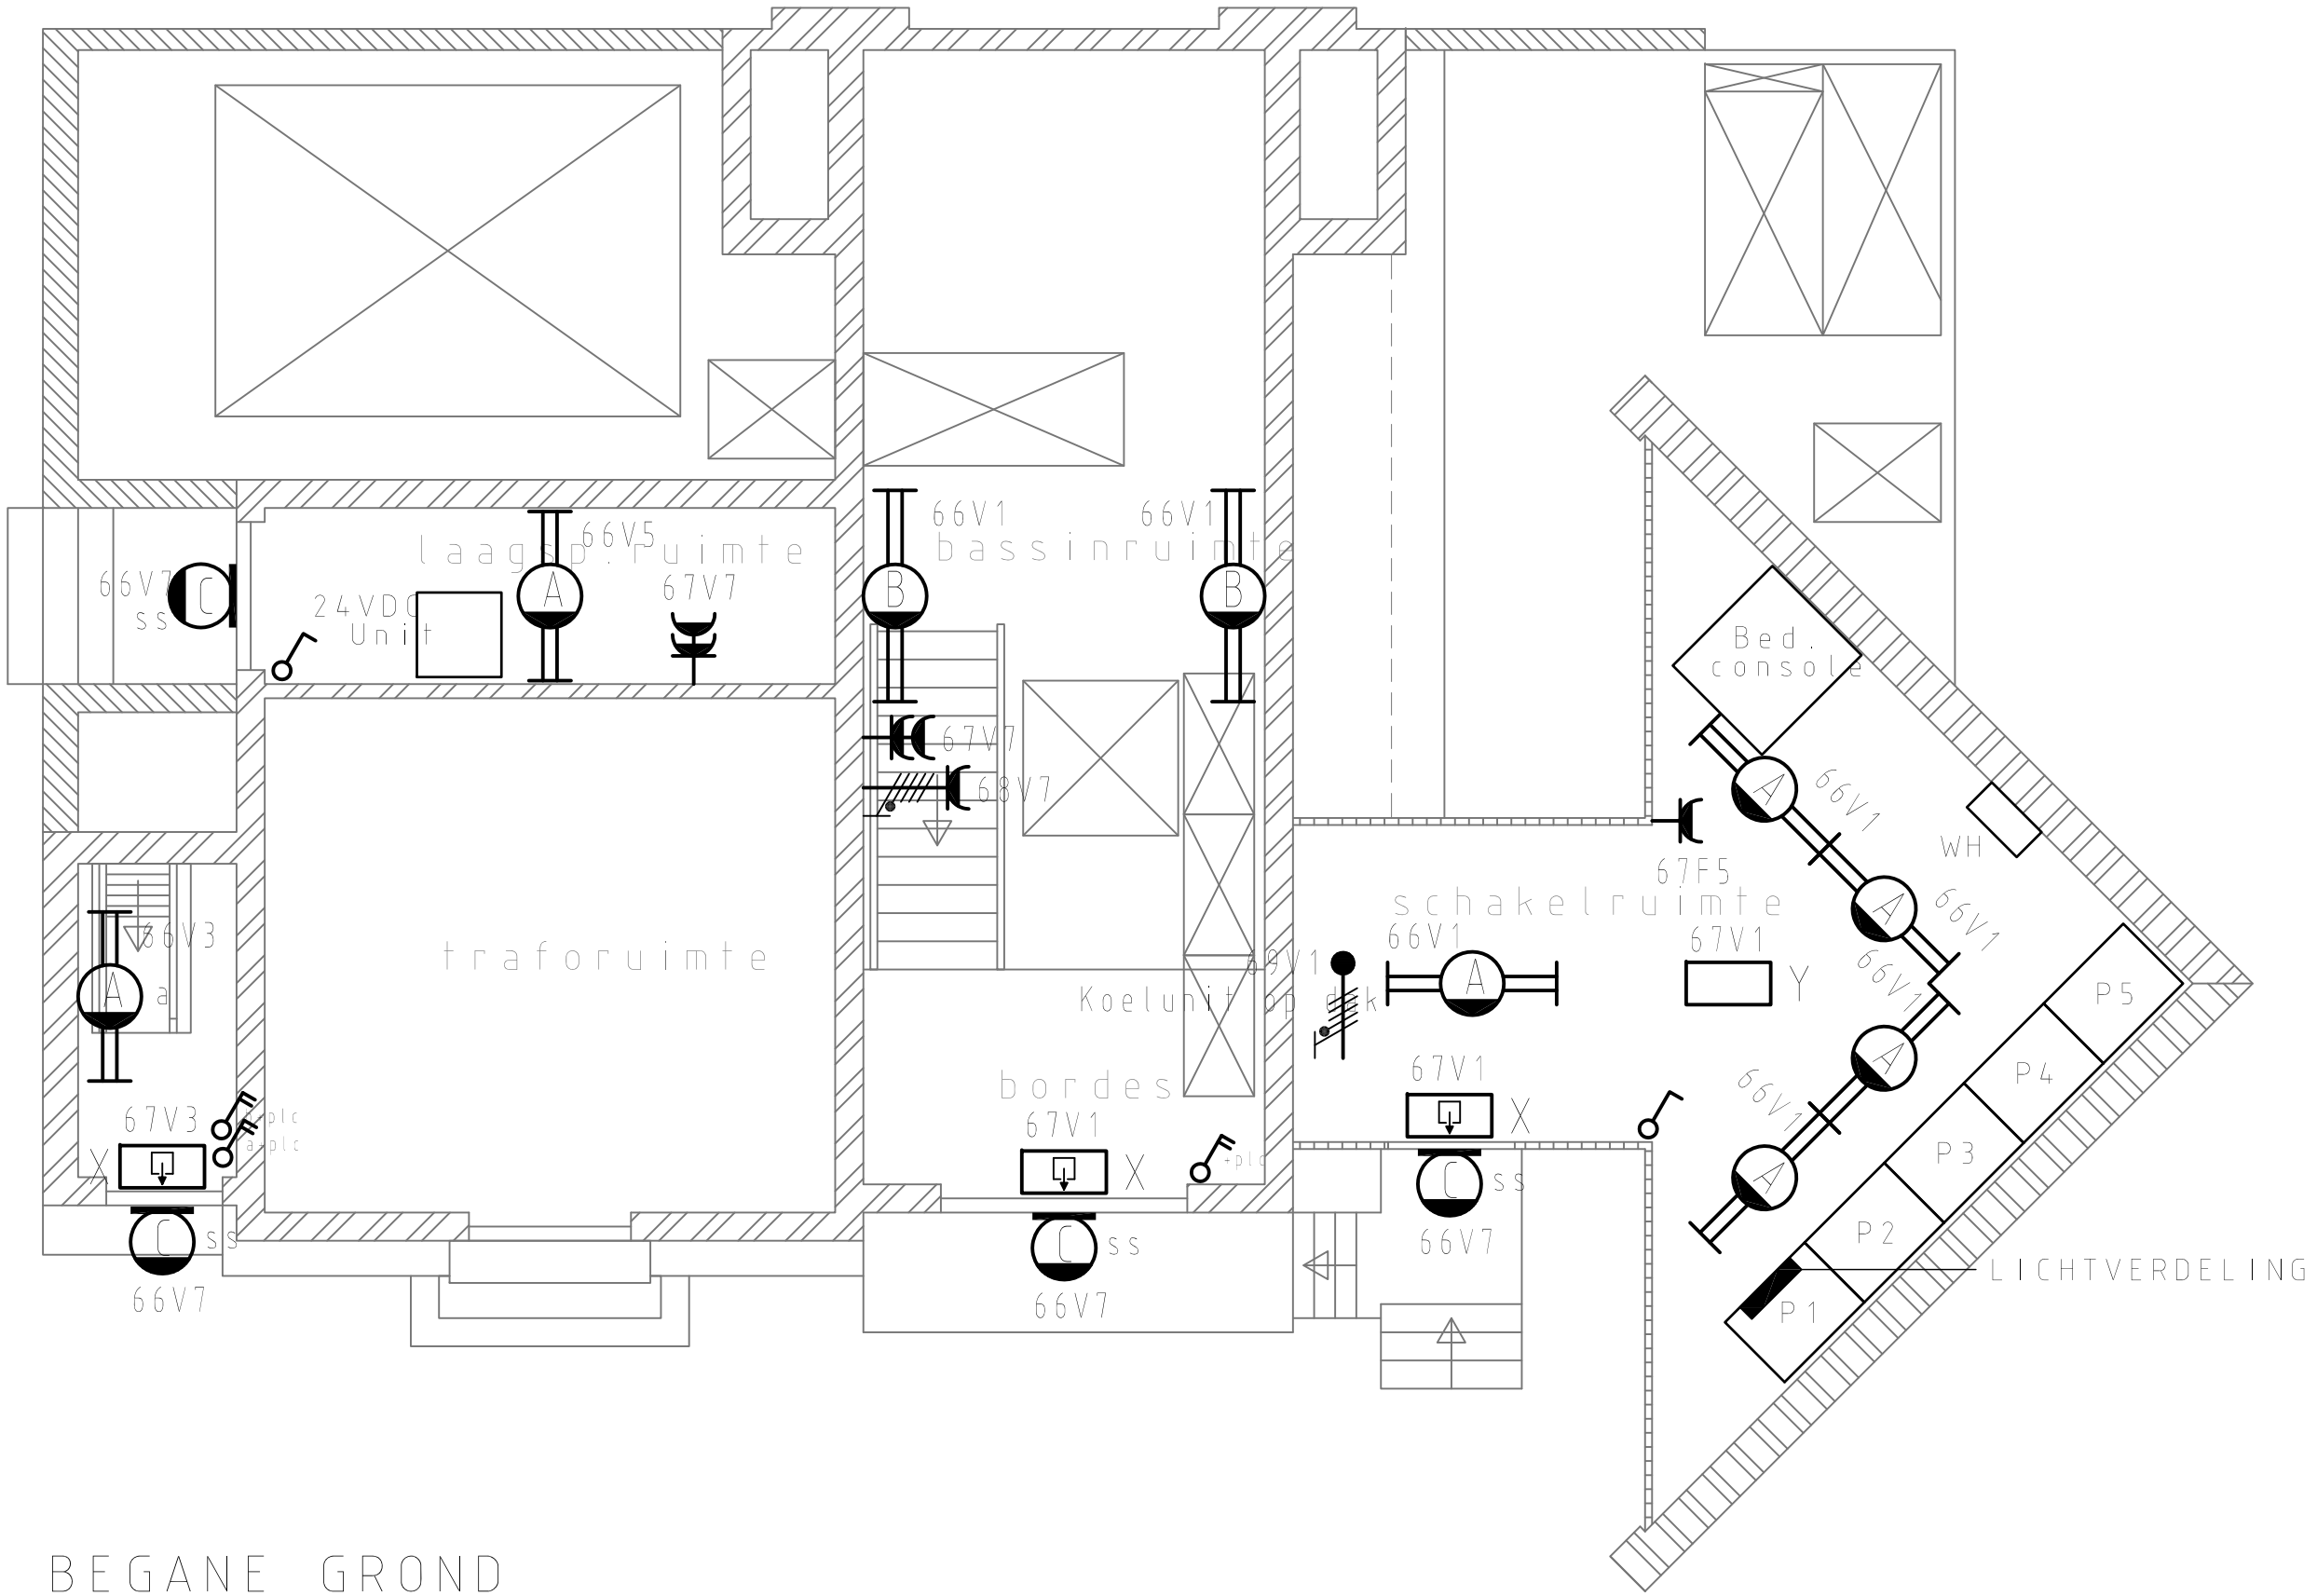

BEGANE GROND

A	as built	DHO	24-01-2006	nacap	Gemeentewerken Rotterdam Rioolgemaal Groene Weteringpolder Renovatie elektrotechnische installatie BEGANE GROND
Rev.:	Omschrijving:	Naam:	Datum:		

Getekend: JBI
Datum: 18-08-05
Project Nr.: 240822
Akkoord:
Datum:
Schaal: 1:50
Blad: 1 van -

AutoCAD Release 2002.
Auteursrecht voorbehouden volgens d

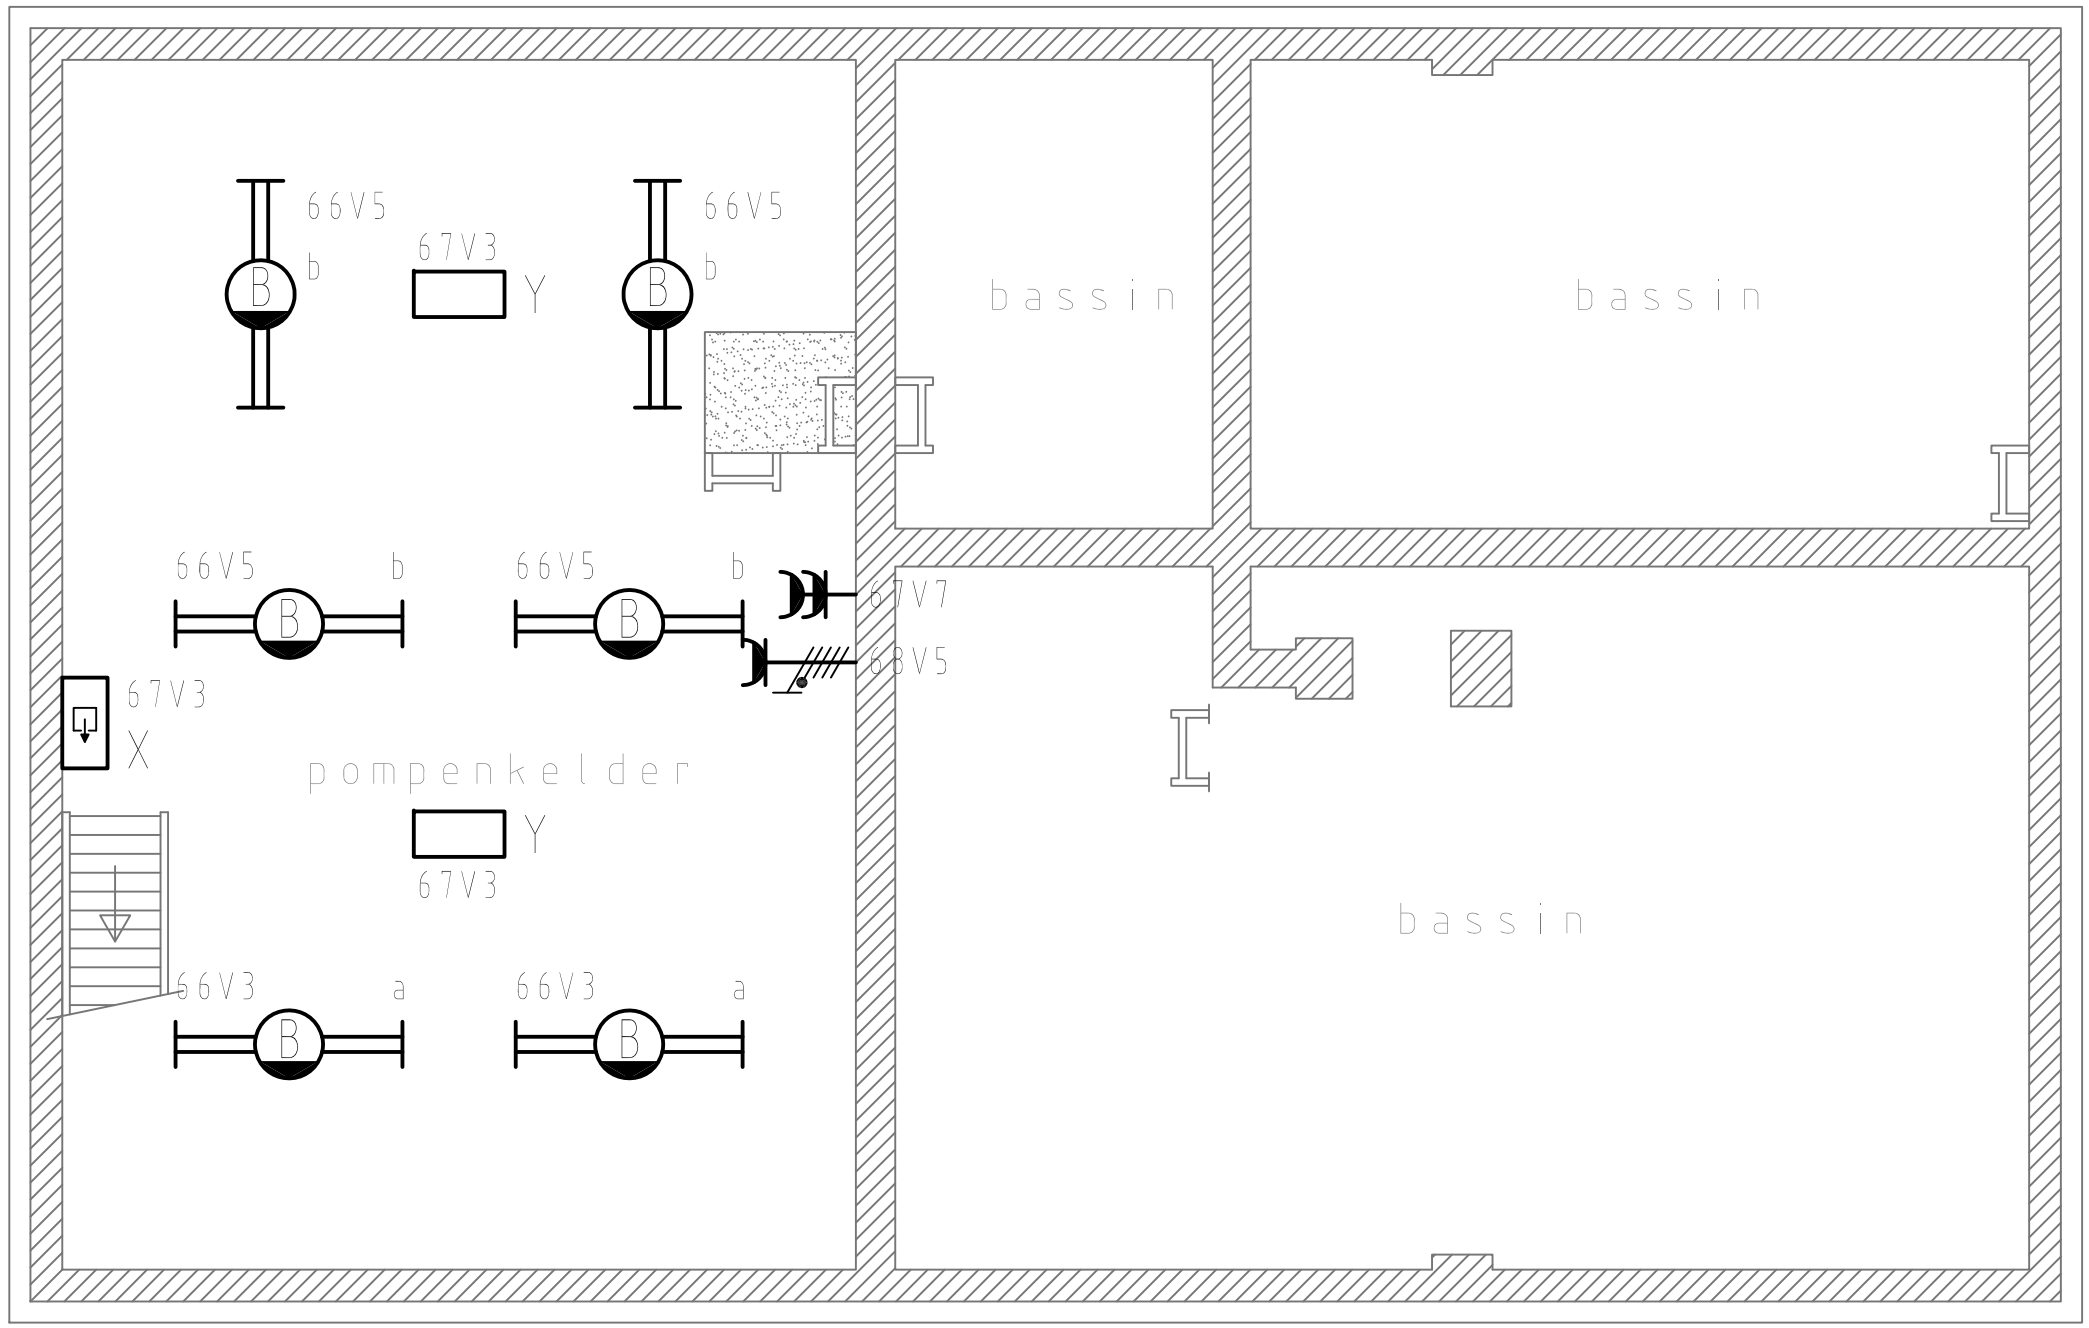

POMPENKELDER

A	as built	DHO	14-01-2006	
Rev.:	Omschrijving:	Naam:	Datum:	

nacap

Gemeentewerken Rotterdam
Rioolgemaal Groene Weteringhuis
Renovatie elektrotechnische installatie
POMPENKELDER

Getekend:	JBI	Akkoord:	
Datum:	18-08-05	Datum:	
Project Nr.:	240822		
		Schaal:	1:50
		Blad:	2 van -

AutoCAD Release 2002.
Auteursrecht voorbehouden volgens d