TEK. ARCHIEF
GEM. WERKEN ROTT.
PORT 749
No. 4c4

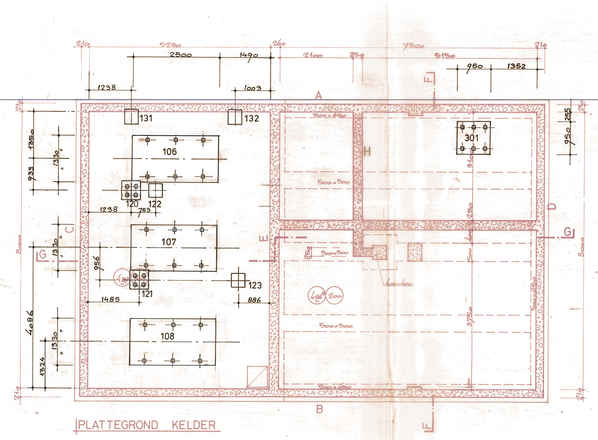

PLATTEGROND KELDER

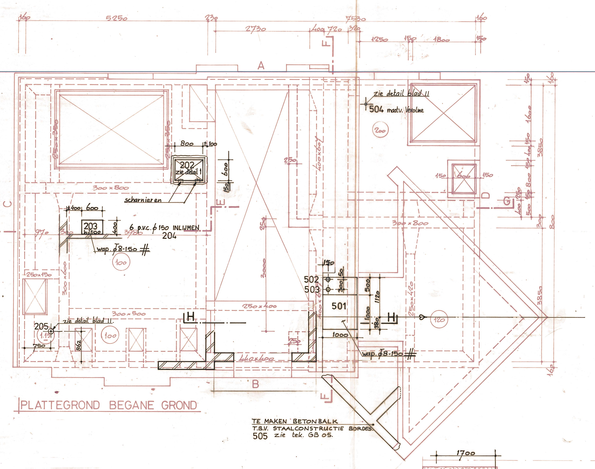

PLATTEGROND BEGANE GROND

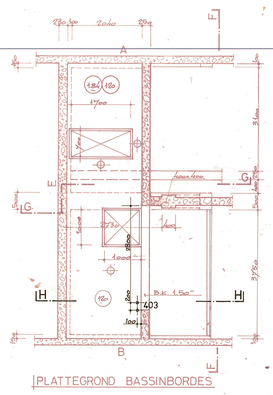

PLATTEGROND BASSINBORDES

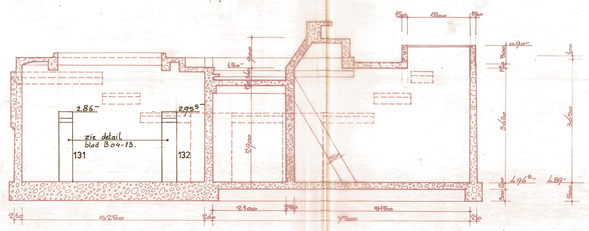

WAND A

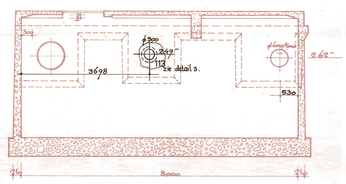

WAND C

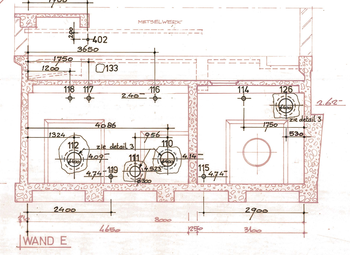

WAND E

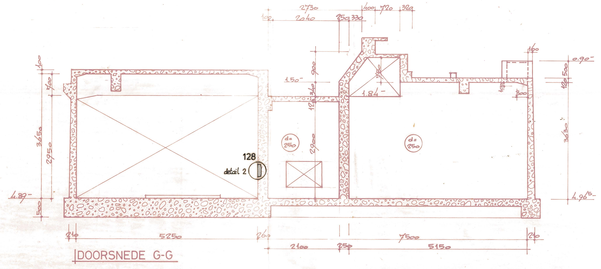

DOORSNEDE G-G

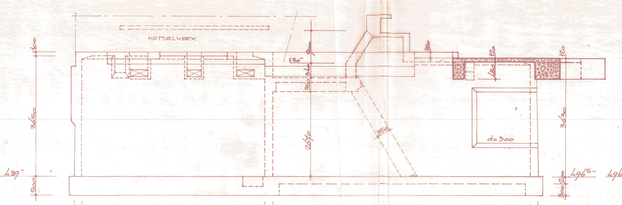

WAND B

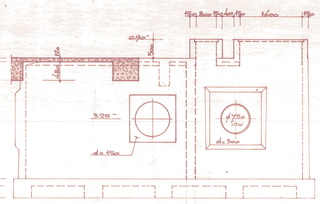

WAND D

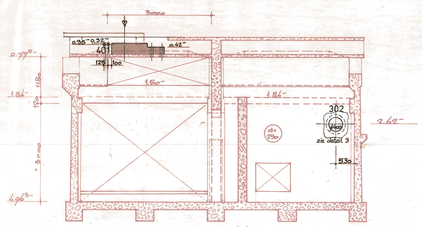

DOORSNEDE F-F

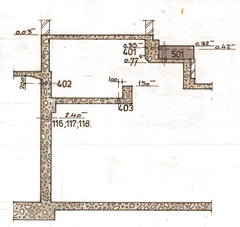

DOORSNEDE H-H

MATEN IN HET WERK KONTROLEREN!
MATEN IN MILLIMETERS
PEILMATEN IN METERS T.O.V. N.A.P.

BESTAANDE BETON

VOOR DETAILS ZIE TEK. B04.

a		
d		
c		
b		
a	27-2-85	okl. nrs.: 108, 122, 124, 131, 132, 133, 110, 112, 115, 119, 127, 205, 403, 203.
	datum	wijziging

gemeentewerken rotterdam **REVISIE**

GEMAAL 2 GROENE WETERING
VERBOUWING 2e FASE

3 ingenieursbureau utiliteitsbouw

KELDER, BEG. GROND EN WANDEN

OPDR.NR. 4-1025-84

TE MAKEN

FORMAAT	594 x 1470
SCHAAL	1:50
DATUM	14-2-1985

opdrachtgever: P Boer h.t.groenendijk 1811/85
ontwerper:
tekening/cluster: GB 03 a