


1692 (-1,555)


luik

aansluiting singelbassin
Gemaal Groene Wetering 00002

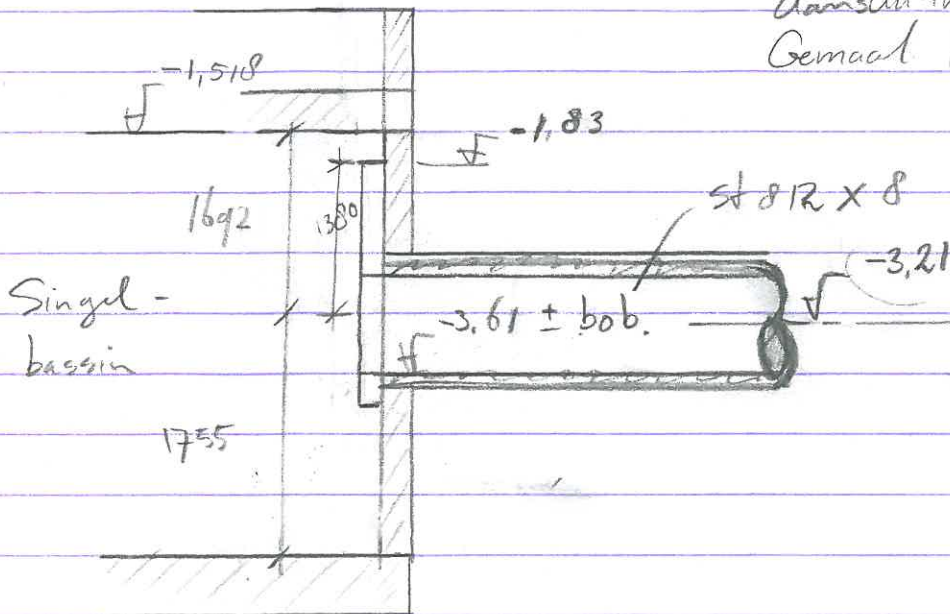

Volgens diverse tekeningen
aansluiting singel-
verbinding tussen
NAP -3,21 en -3,25 m

Zijaanzicht A-A

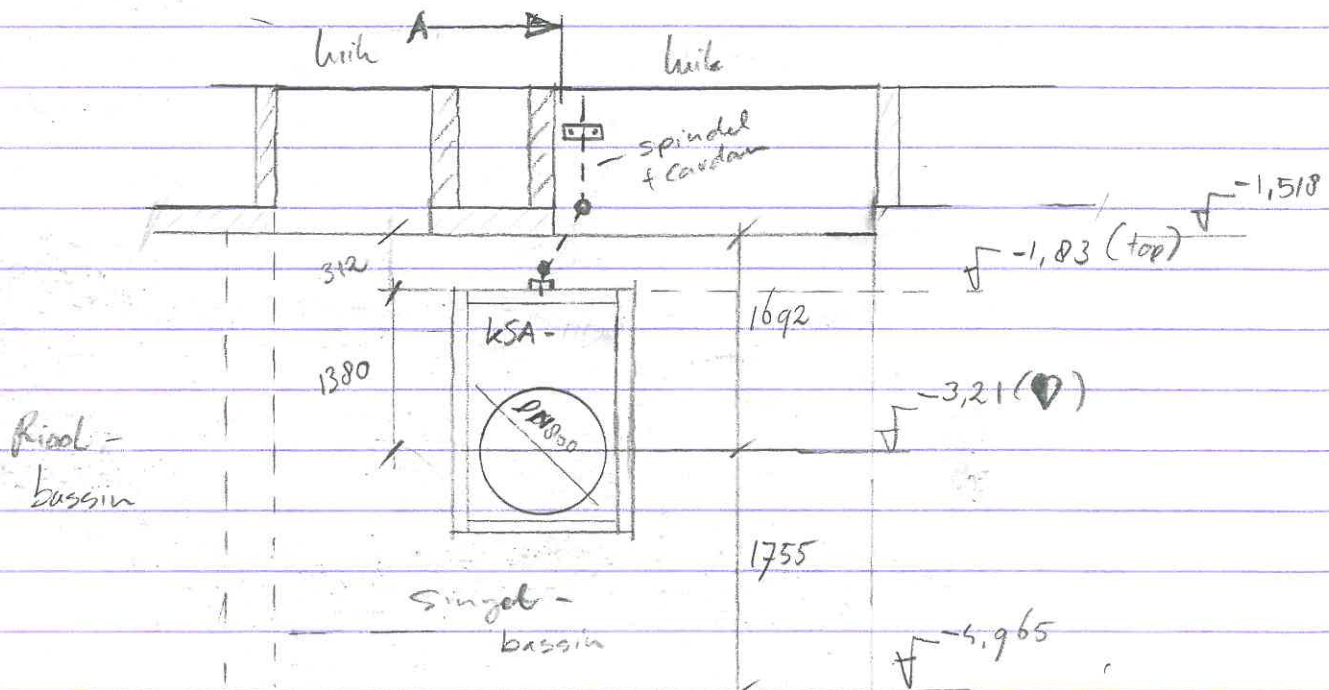

Vooraanzicht

A