

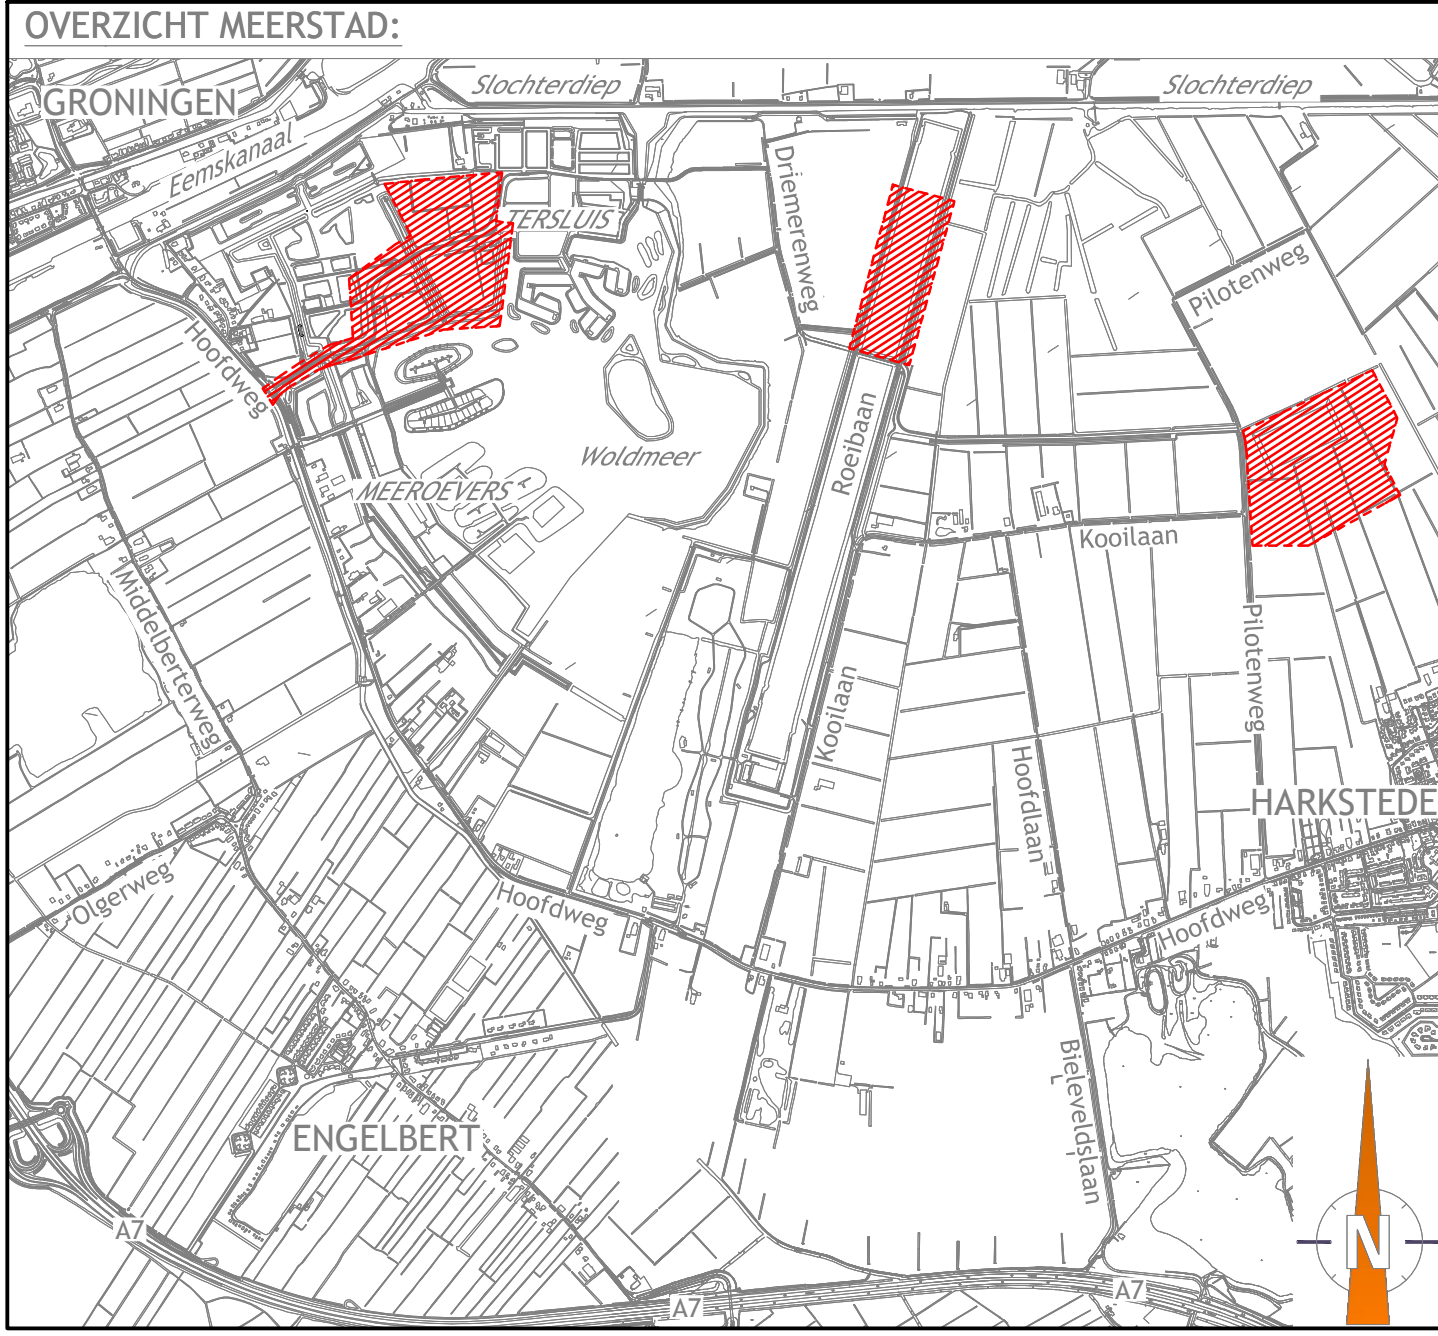


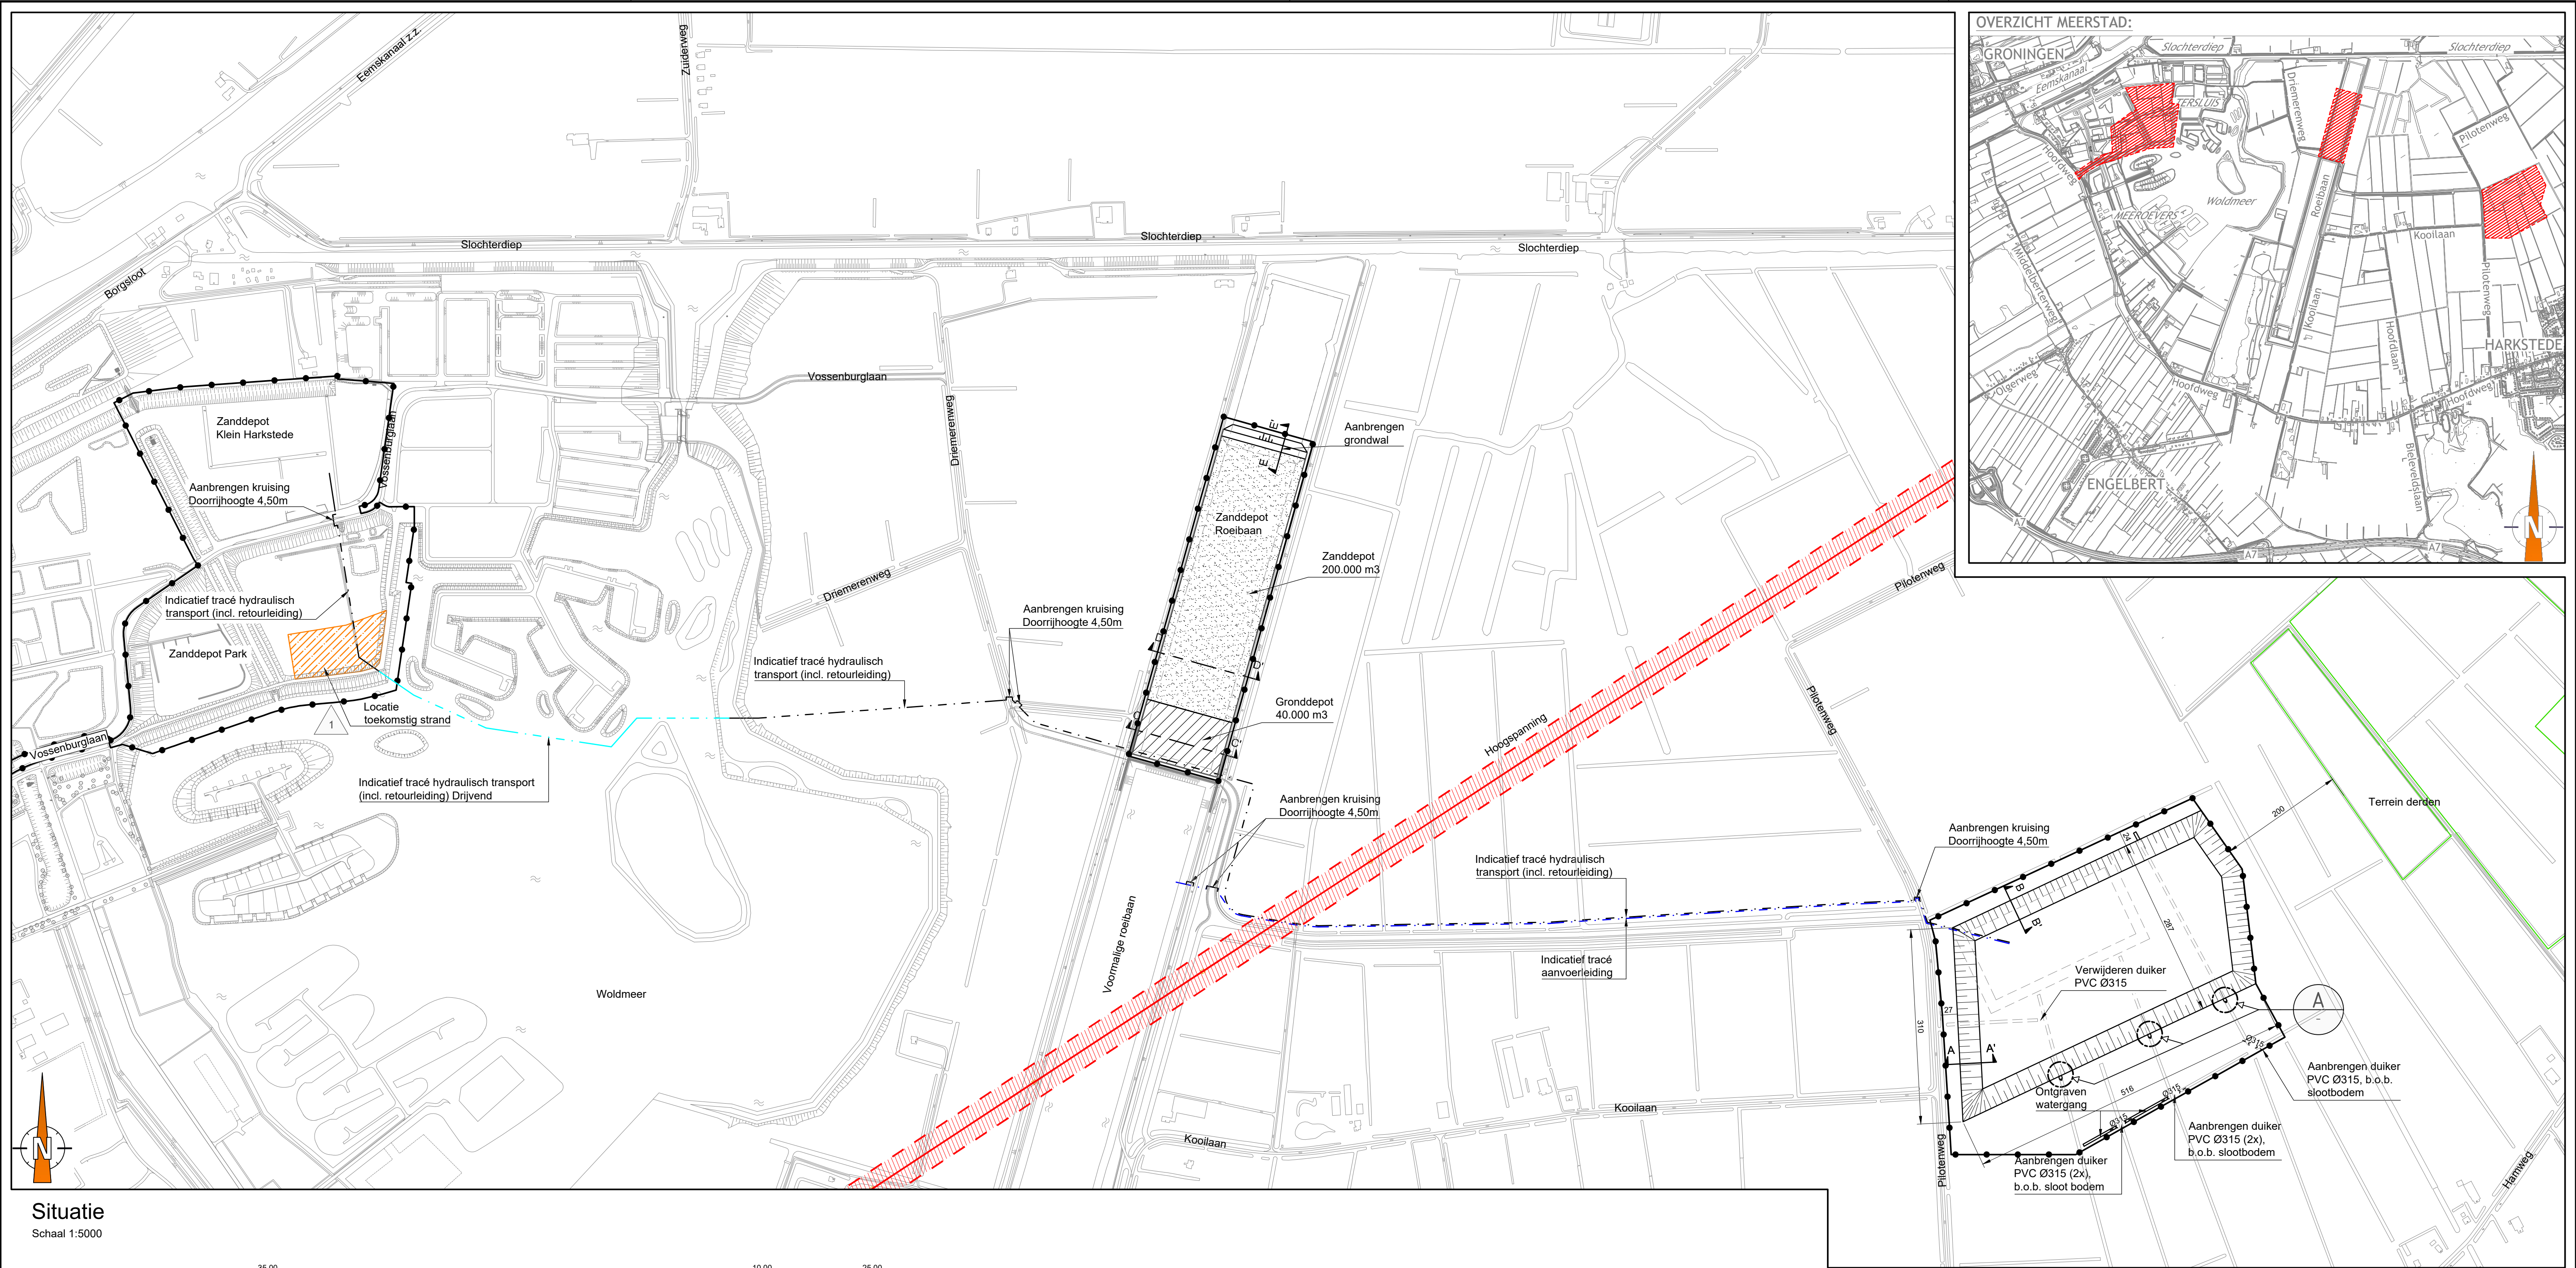


Situatie


Schaal 1:5000

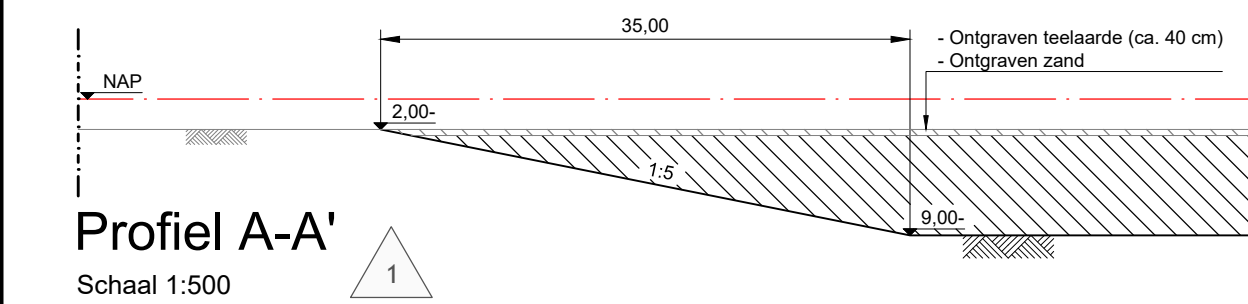

Profiel A-A'
Schaal 1:500

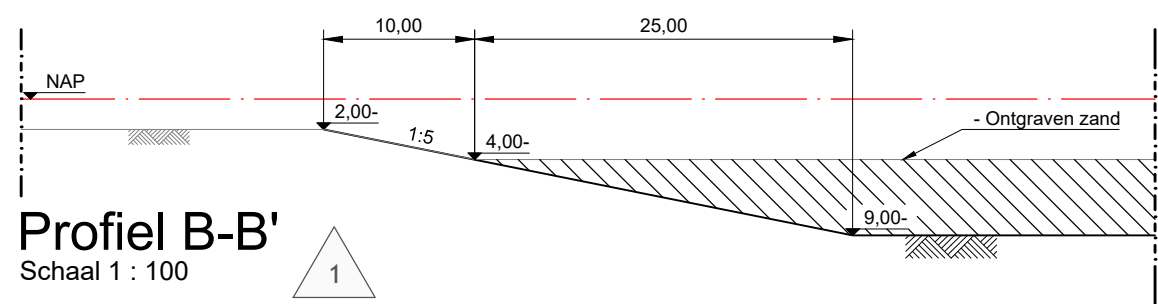

Profiel B-B'
Schaal 1:100

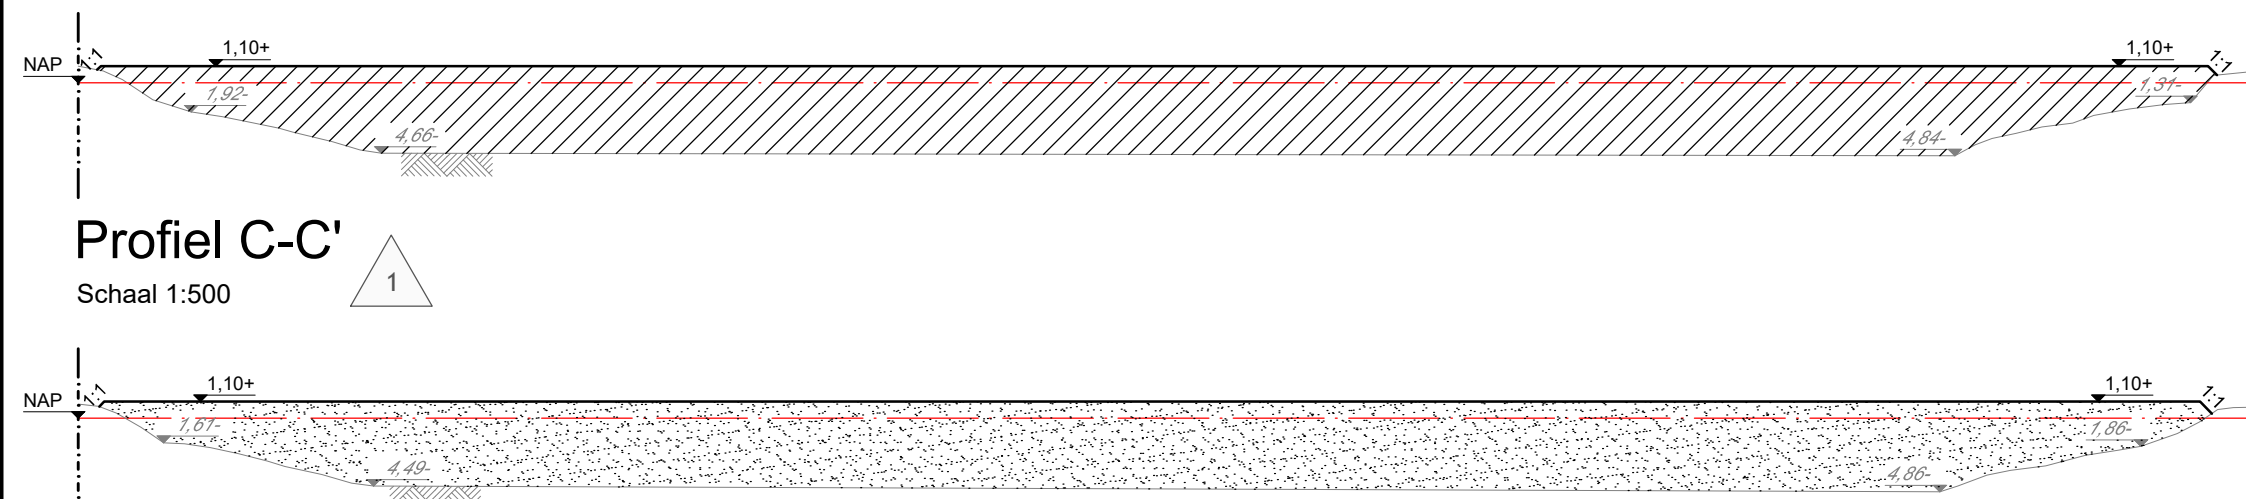


Profiel C-C'
Schaal 1:500



Profiel D-D'
Schaal 1:500



Profiel E-E'
Schaal 1:500

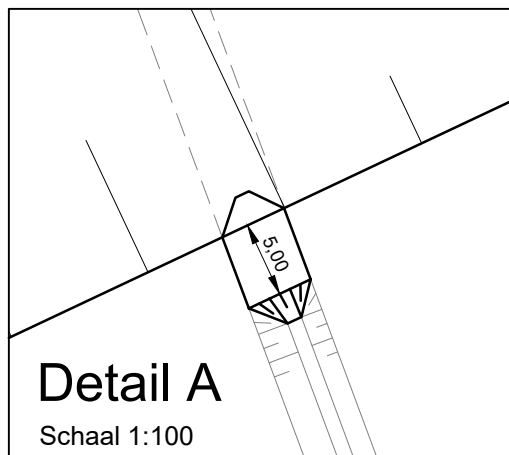

Detail A
Schaal 1:100

LEGENDA:

- Bestaande situatie
- Vervallen situatie
- Nieuwe situatie
- Indicatief tracé hydraulisch transport
- Indicatief tracé hydraulisch transport (over water)
- Indicatief tracé aanvoerleiding
- Contour terrein derden
- Werkgrens
- NAP-lijn
- Ontgraven teelaarde
- Ontgraven zand
- Aanbrengen teelaarde
- Aanbrengen zand
- Locatie toekomstig strand
- Nieuwe hoogte t.o.v. NAP
- Bestaande hoogte t.o.v. NAP
- Doorgevoerde wijziging met revisienummer
- Bestaande hoogspanning met gevaren zone

OPMERKINGEN:

- Maten in m, tenzij anders vermeld
- Peilmaten in meters t.o.v. N.A.P., tenzij anders vermeld

BIJBEHOREND BESTEK:

- P09-58-04-32-12-B501 Grondwerkbestede Park Meerstad

BIJBEHORENDE TEKENINGEN:

- P09-58-04-32-09-T102-01 Situering depot Klein Harkstede
- P09-58-04-32-09-T102-02 Dwaarsprofielen depot Klein Harkstede
- P09-58-04-32-09-T103-01 Situering cunet rijbaan Vossenburglaan
- P09-58-04-32-09-T103-02 Dwaarsprofielen cunet rijbaan Vossenburglaan
- P09-58-04-32-09-T104-01 Situering ontgraving depot Park deel 1
- P09-58-04-32-09-T104-02 Situering ontgraving depot Park deel 2
- P09-58-04-32-09-T105-01 Situering ophoging depot Park deel 1
- P09-58-04-32-09-T105-02 Situering ophoging depot Park deel 2
- P09-58-04-32-09-T106-01 Dwaarsprofielen depot Park 2 t/m 4
- P09-58-04-32-09-T106-02 Dwaarsprofielen depot Park 5 en 6
- P09-58-04-32-09-T106-03 Dwaarsprofielen depot Park 7 en 8
- P09-58-04-32-09-T106-04 Dwaarsprofielen depot Park 9 en 10
- P09-58-04-32-09-T106-05 Dwaarsprofielen depot Park 11 t/m 13
- P09-58-04-32-09-T106-06 Dwaarsprofielen depot Park 14 t/m 16
- P09-58-04-32-09-T106-07 Dwaarsprofielen depot Park 17 t/m 19
- P09-58-04-32-09-T106-08 Dwaarsprofielen depot Park 20 t/m 22
- P09-58-04-32-09-T106-09 Dwaarsprofielen langs Vossenburglaan 301 t/m 306

0 50 100 150 200 250 [m]

MEERSTAD

Park Meerstad

Situering depot Roelbaan en ontgravingsdepot

Nr: P09-58-04-32-09-T101-01-R1

Opdrachtgever: GEM Meerstad

Schaal:	Zie tekening
Papierformaat:	A1 (841mm x 594 mm)
Revisienummer:	R0
Datum getekend:	22-06-2016
Getekend door:	W. Hordijk
Paraaf:	



Bureau Meerstad
Waternet 2
8613BH Meerstad
050-5995710

Status: ☐ In bewerking ☐ Concept ☒ Definitief