

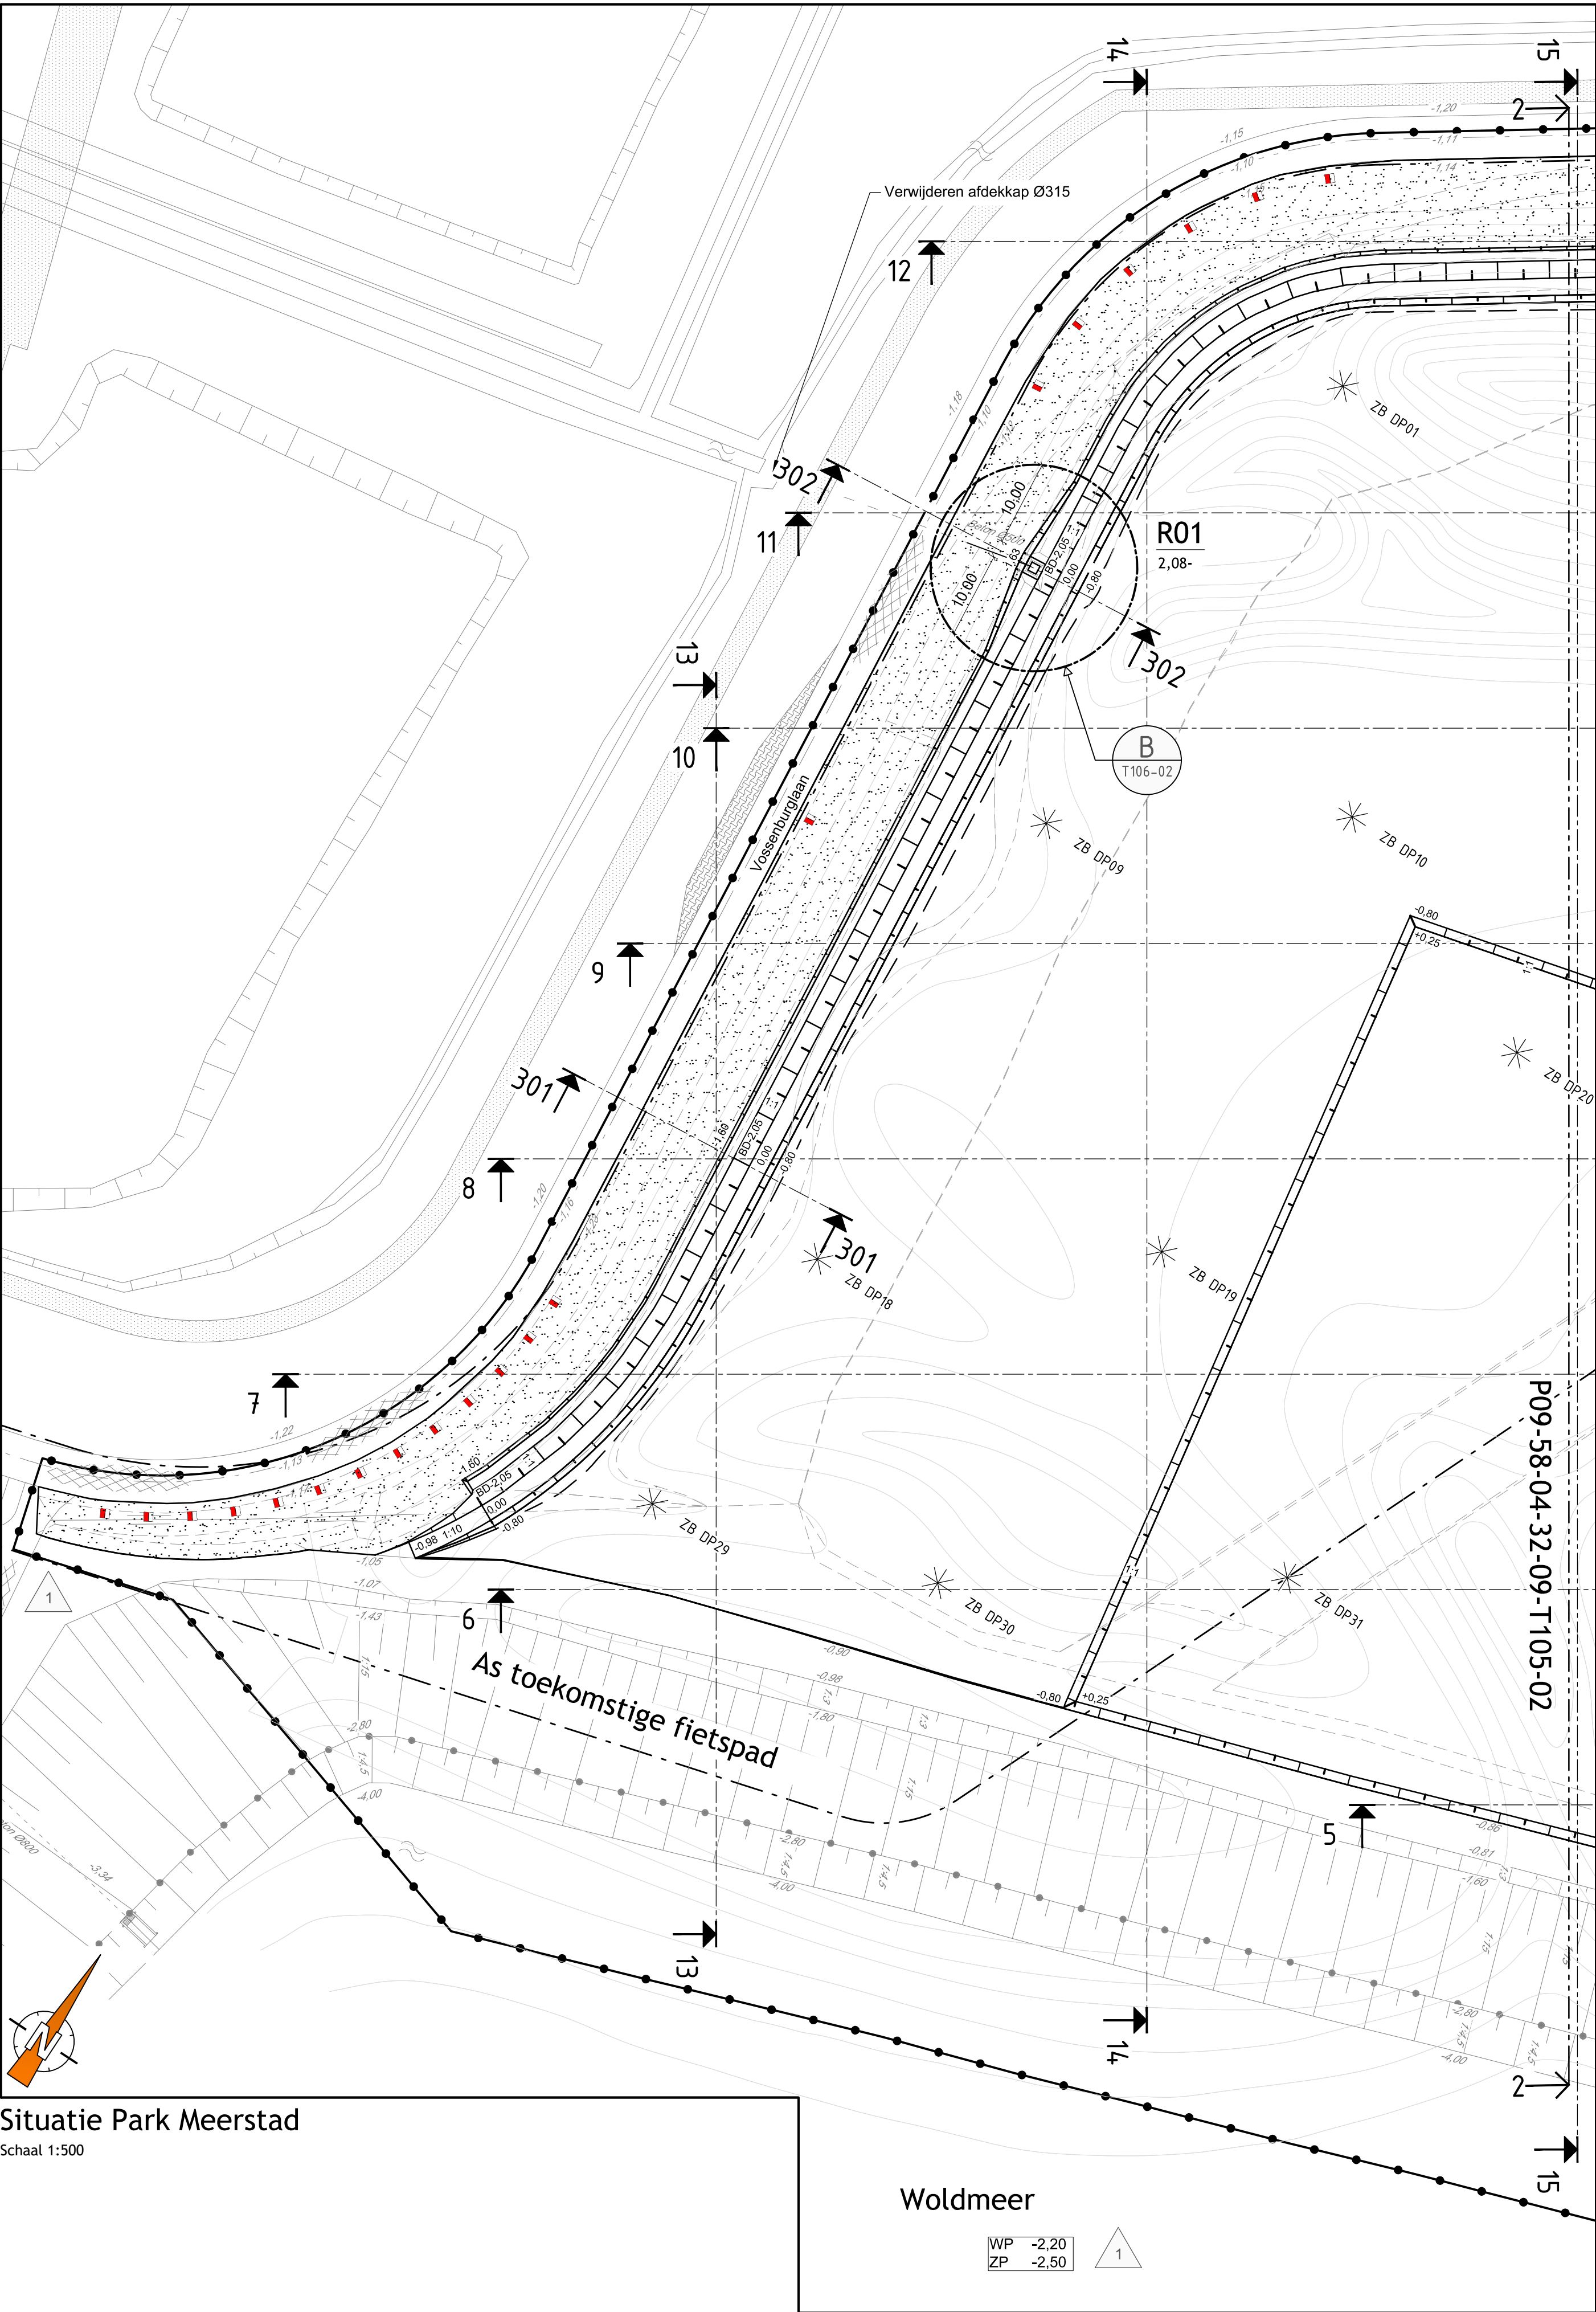


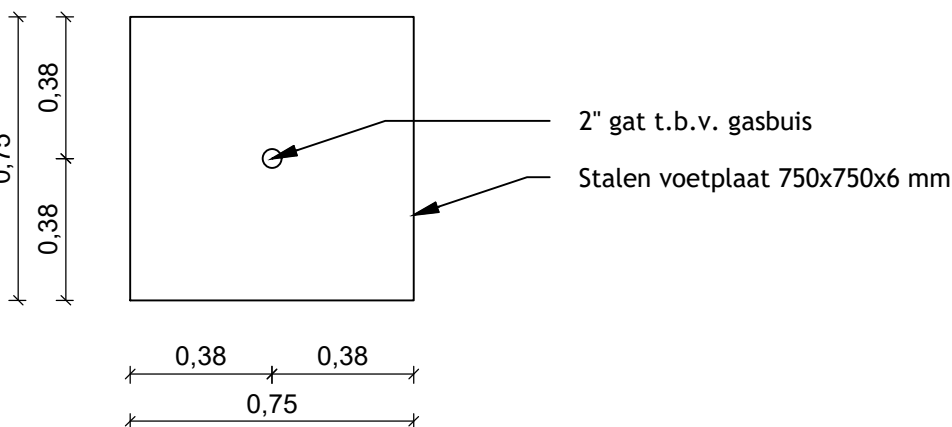

Situatie Park Meerstad

Schaal 1:500

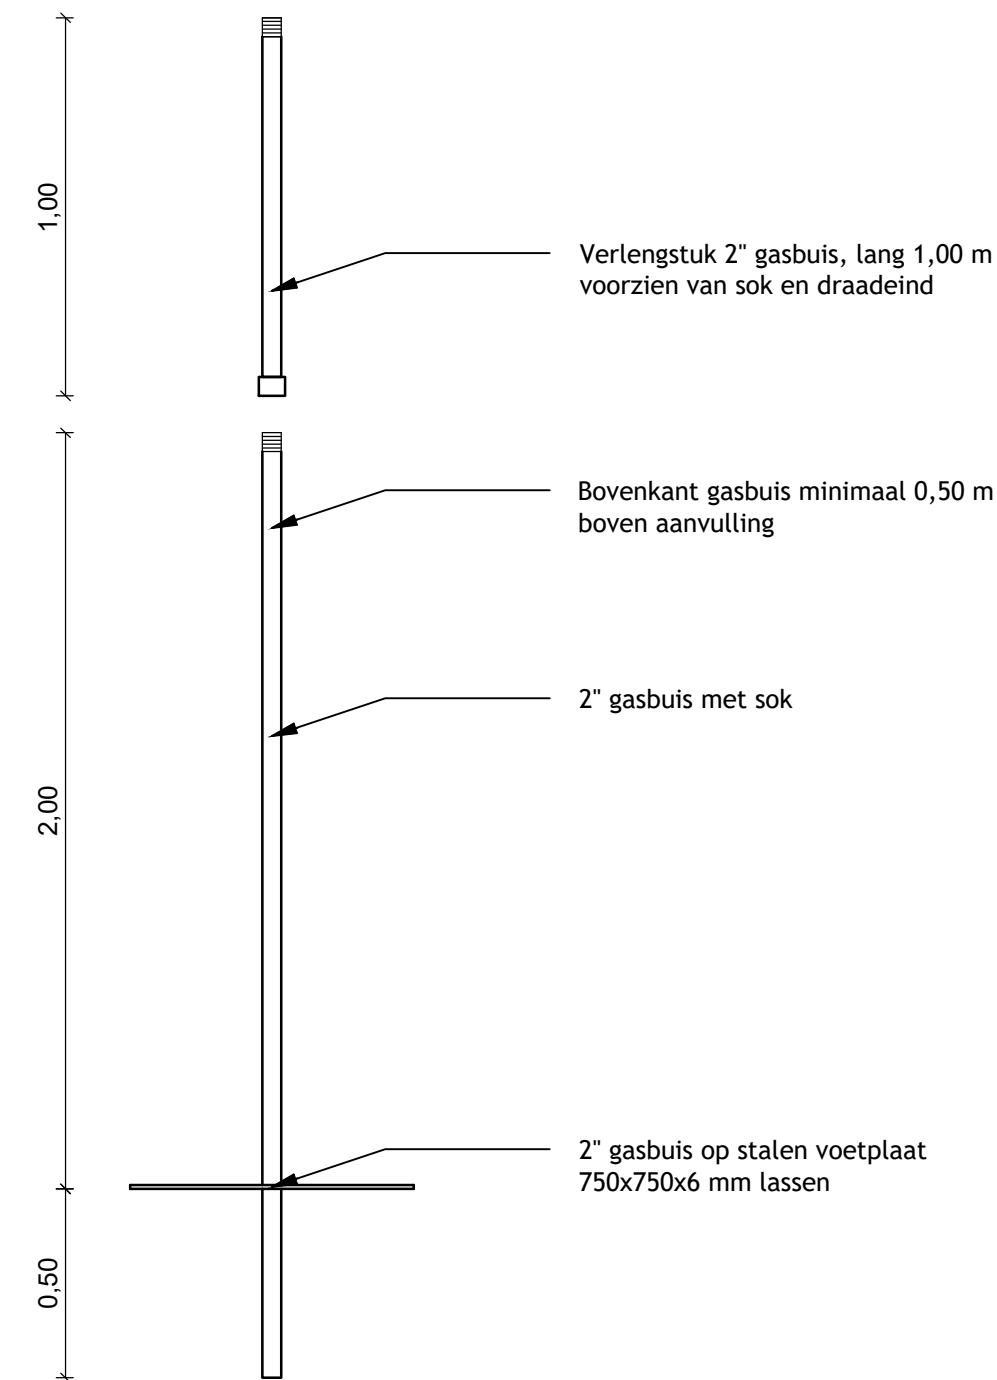

Detail zakbaak

Schaal 1:20

Legenda:

|  |                                          |
|--|------------------------------------------|
|  | Bestaande situatie                       |
|  | Nieuwe situatie                          |
|  | Teen dijklichaam (onder zand aanvulling) |
|  | Vervallen situatie                       |
|  | Bestaande as                             |
|  | Nieuwe as                                |
|  | Werkgrens                                |
|  | Bestaande wiepen                         |
|  | Bestaande beschoeiing                    |
|  | Toekomstig ontwerp                       |
|  | Bestaande asfalt verharding              |
|  | Bestaande elementen verharding,          |
|  | H-klinkers t.p.v. passeerstoken          |
|  | Aanbrengen zand voor zandbed             |
|  | Nutstrace                                |
|  | Bestaande hoogte t.o.v. NAP              |
|  | Nieuwe hoogte t.o.v. NAP                 |
|  | Water symbool                            |
|  | Bestaande inspectieput                   |
|  | Bestaande uitstroomb voorziening         |
|  | Aanbrengen reflectorpalen                |
|  | Zakbaken                                 |
|  | Aanbrengen betonnen MS put, inwendig     |
|  | 800x800mm incl. samengestelde putdeksel  |
|  | met putnummer en hoogte putdeksel        |
|  | Doorgevoerde wijziging met revisienummer |

OPMERKINGEN:

- Maten in m, tenzij anders vermeld
- Materiaal maten in mm, tenzij anders vermeld
- Peilmaten in meters t.o.v. N.A.P., tenzij anders vermeld
- Diameters in mm, tenzij anders vermeld


BIJBEHOREND BESTEK:

- P09-58-04-32-12-B501 Grondwerkbesteding Park Meerstad

BIJBEHORENDE TEKENINGEN:

- P09-58-04-32-09-T101-01 Situering depot Roetbaan en ontgravingsdepot
- P09-58-04-32-09-T102-01 Situering depot Klein Harkstede
- P09-58-04-32-09-T102-02 Dwarsprofielen depot Klein Harkstede
- P09-58-04-32-09-T103-01 Situering cunet rijbaan Vossenburglaan
- P09-58-04-32-09-T103-02 Dwarsprofielen cunet rijbaan Vossenburglaan
- P09-58-04-32-09-T104-01 Situering ontgraving depot Park deel 1
- P09-58-04-32-09-T104-02 Situering ontgraving depot Park deel 2
- P09-58-04-32-09-T105-02 Situering ophoging depot Park deel 2
- P09-58-04-32-09-T106-01 Dwarsprofielen depot Park 2 t/m 4
- P09-58-04-32-09-T106-02 Dwarsprofielen depot Park 5 en 6
- P09-58-04-32-09-T106-03 Dwarsprofielen depot Park 7 en 8
- P09-58-04-32-09-T106-04 Dwarsprofielen depot Park 9 en 10
- P09-58-04-32-09-T106-05 Dwarsprofielen depot Park 11 t/m 13
- P09-58-04-32-09-T106-06 Dwarsprofielen depot Park 14 t/m 16
- P09-58-04-32-09-T106-07 Dwarsprofielen depot Park 17 t/m 19
- P09-58-04-32-09-T106-08 Dwarsprofielen depot Park 20 t/m 22
- P09-58-04-32-09-T106-09 Dwarsprofielen langs Vossenburglaan 301 t/m 306

OVERZICHT MEERSTAD:

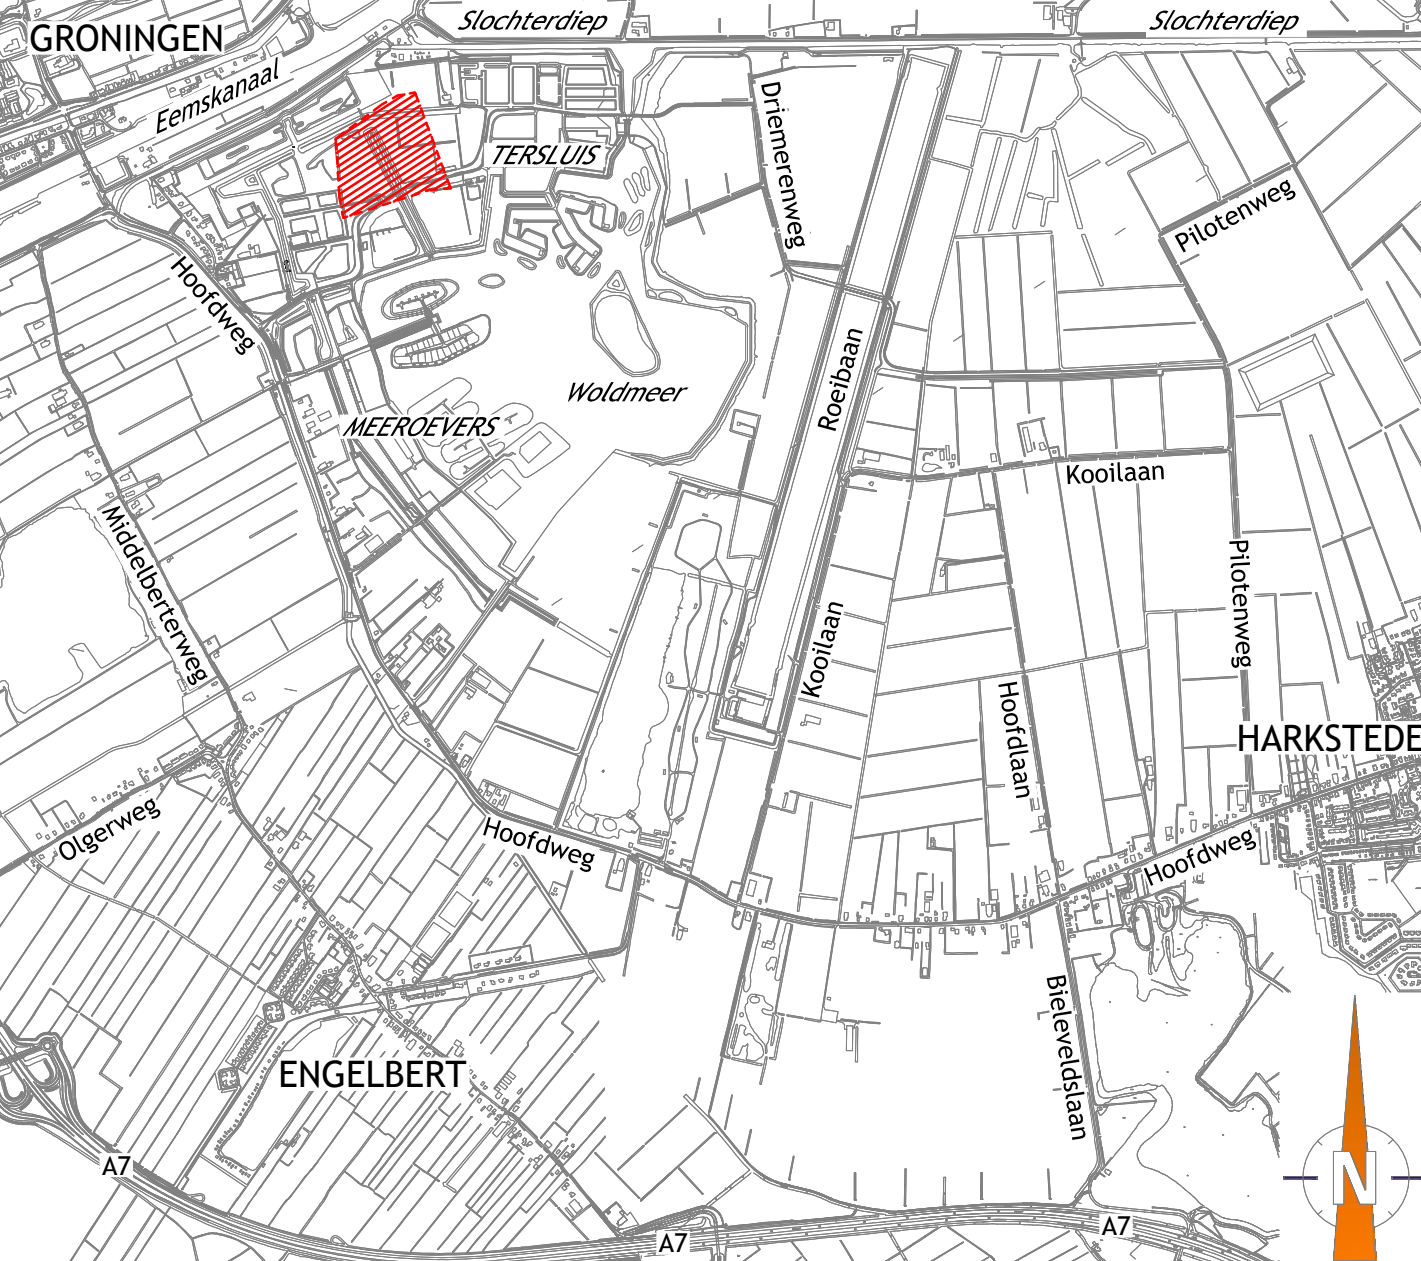

|     |                      |           |            |
|-----|----------------------|-----------|------------|
|     |                      |           |            |
| R1  | Diverse aanpassingen | 13-07-'16 | W. Hordijk |
| Rev | Wijziging            | D.D.      | Tek.       |

MEERSTAD

Park Meerstad

Situering ophoging depot Park deel 1 Nr: P09-58-04-32-09-T105-01-R1

Opdrachtgever: GEM Meerstad

|                 |                      |   |
|-----------------|----------------------|---|
| Schaal:         | 1:500                |   |
| Papierformaat:  | A1 (841 mm x 841 mm) |   |
| Revisienummer:  | R0                   |   |
| Datum getekend: | 22-06-2016           |   |
| Getekend door:  | W. Hordijk           |   |
| Paraaf:         |                      | Status: <input type="checkbox"/> In bewerking <input type="checkbox"/> Concept <input checked="" type="checkbox"/> Definitief |