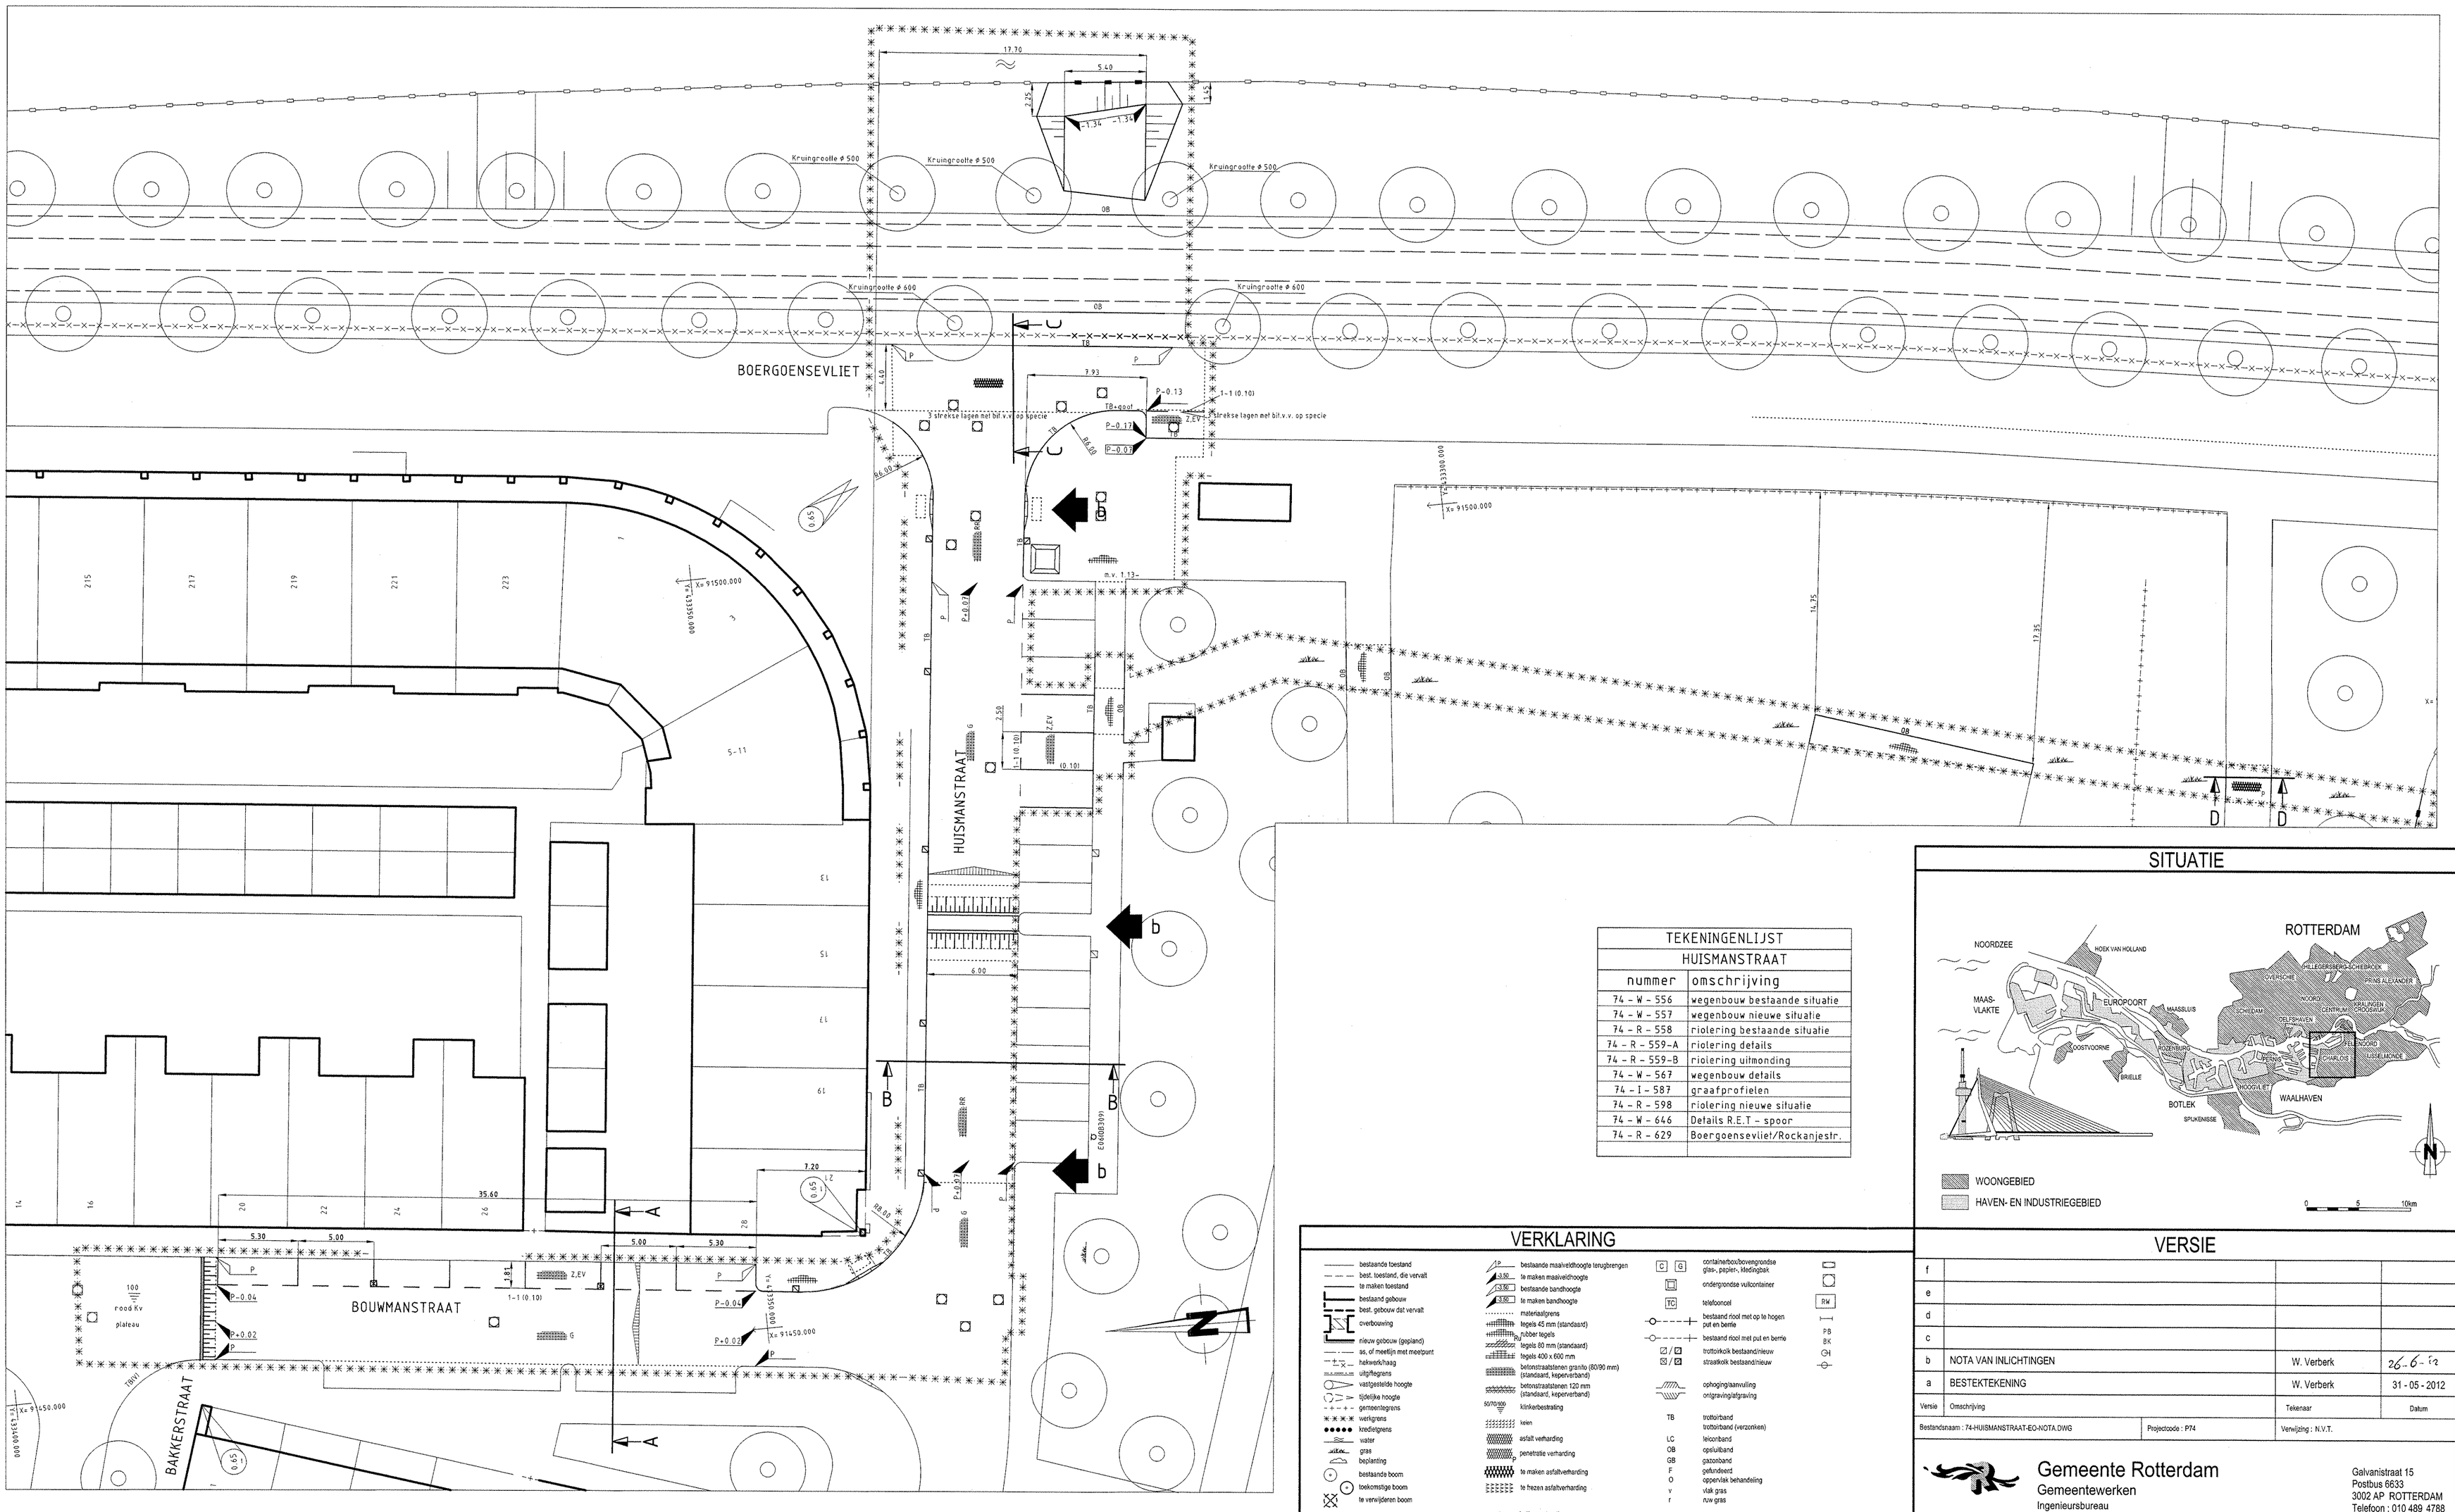

NIEUWE SITUATIE

SCHAAL 1 : 200

TEKENINGENLIJST	
HUISMANSTRAAT	
nummer	omschrijving
74 - W - 556	wegenbouw bestaande situatie
74 - W - 557	wegenbouw nieuwe situatie
74 - R - 558	riolering bestaande situatie
74 - R - 559-A	riolering details
74 - R - 559-B	riolering uitmonding
74 - W - 567	wegenbouw details
74 - I - 587	graafprofielen
74 - R - 598	riolering nieuwe situatie
74 - W - 646	Details R.E.T - spoor
74 - R - 629	Boergoensevliet/Rockanjestr.

VERKLARING

- bestaande toestand
- best. toestand, die vervalt
- te maken toestand
- bestaand gebouw
- best. gebouw dat vervalt
- overbouwing
- nieuw gebouw (gepland)
- as, of meetlijn met meetpunt
- hekwerk/haag
- uitgifregrens
- vastgestelde hoogte
- tijdelijke hoogte
- gemeentegrens
- verkgrens
- kredietgrens
- water
- gras
- beplanting
- bestaande boom
- toekomstige boom
- te verwijderen boom
- talud
- bestaande beschoeiing
- nieuwe beschoeiing
- bestaande waterkering
- best waterkering die vervalt
- nieuwe waterkering
- tijdelijke waterkering
- leidingstrook
- spanmast RET/spanmast RET met ov
- paal voor signalisatie/lichtmast
- verkeersbord bestaand/nieuw
- geleiderail
- keerwand/damwand
- peilbuis
- bouwrijp te maken terrein
- bestaande maaiveldhoogte terugbrengen
- te maken maaiveldhoogte
- bestaande bandhoogte
- te maken bandhoogte
- materiaalgrens
- tegels 45 mm (standaard)
- rubber tegels
- tegels 80 mm (standaard)
- tegels 400 x 600 mm
- betonstraatstenen grasrib (80/90 mm) (standaard, keperverband)
- betonstraatstenen 120 mm (standaard, keperverband)
- klinkerbestrating
- leien
- asfalt verharding
- penetratie verharding
- te maken asfaltverharding
- te frezen asfaltverharding
- helling verharding
- inlitband
- invalidenoprit met verlaagde band
- invalidenoprit met perronbanden
- boomkrans bestaand/nieuw
- bestaande bank
- te plaatsen bank
- trottoirpaal (type MA66 of 66A)
- trott.paal (afneembaar type 66E)
- papierbak
- parkeermeterpaal
- verkeerszuil
- billboard/reclamebord
- TPG/brievenbus
- containerbox/bovengrondse glas-, papier-, kledingbak
- ondergrondse vuilcontainer
- telefooncel
- bestaand riool met op te hogen put en berrie
- bestaand riool met put en berrie
- trottoirkolk bestaand/nieuw
- straatkolk bestaand/nieuw
- ophoging/aanvulling
- ontgraving/afgraving
- TB trottoirband
- trottoirband (verzonken)
- LG leiconband
- OB opsluitband
- GB gazonband
- F gefundeerd
- O oppervlak behandeling
- v vlak gras
- r ruw gras

indien geen standaard kleur/verband:
- R rood
- G grijs
- W wit
- Z zwart
- Bg Beiers Graniet
- Hv halfsteens verband
- Ev elleboog verband
- Kv keper verband

steen formaten:
- 50 WF => waalformaat
- 70 DF => dikformaat
- 100 KF => keiformaat

van toepassing zijn:
"Standaard wegenbouwdetails"
Gemeentewerken Rotterdam

SITUATIE

VERSIE

f			
e			
d			
c			
b	NOTA VAN INLICHTINGEN	W. Verberk	26-6-'12
a	BESTEKTEKENING	W. Verberk	31 - 05 - 2012
Versie	Omschrijving	Tekenaar	Datum

Bestandsnaam : 74-HUISMANSTRAAT-EO-NOTA.DWG | Projectcode : P74 | Verwijzing : N.V.T.

Gemeente Rotterdam
Gemeentewerken
Ingenieursbureau

Galvanistraat 15
Postbus 6633
3002 AP ROTTERDAM
Telefoon : 010 489 4788
Telefax : 010 489 5494

CHARLOIS

OUD CHARLOIS
HUISMANSTRAAT
WEGENBOUW

NIEUWE SITUATIE

Behoort bij : bestek 1 - 038 - 12 | Nummer :
Geografische code : 15 - 74 - 61
Formaat : A 0 | Blad 1 van
Schaal : 1 : 200 | 1 bladen

Getekend :	Gecontroleerd :	Geautoriseerd :
W. Verberk	J. van Atteveld	M.R. Duimelaar
12-02-2010 Paraaf	26-6-'12 Paraaf/Datum	26-6-'12 Paraaf/Datum

Tekeningnr. : 74 - W - 557 | b
Wijkprojectcode — Soort — Volgnr. | Ver.

M:\GWR-STAD\ZUID\CHARLOIS\P74_OUD-CHARLOIS\74-09-102 HUISMANSTRAAT\2_VOORBEREIDINGS\3_PROJECTRESULTATEN\3.30_TEKENINGEN TM DEFINITIEF ONTWERP\3.32_DEFINITIEVE TEKENINGEN