



GS - 201200416

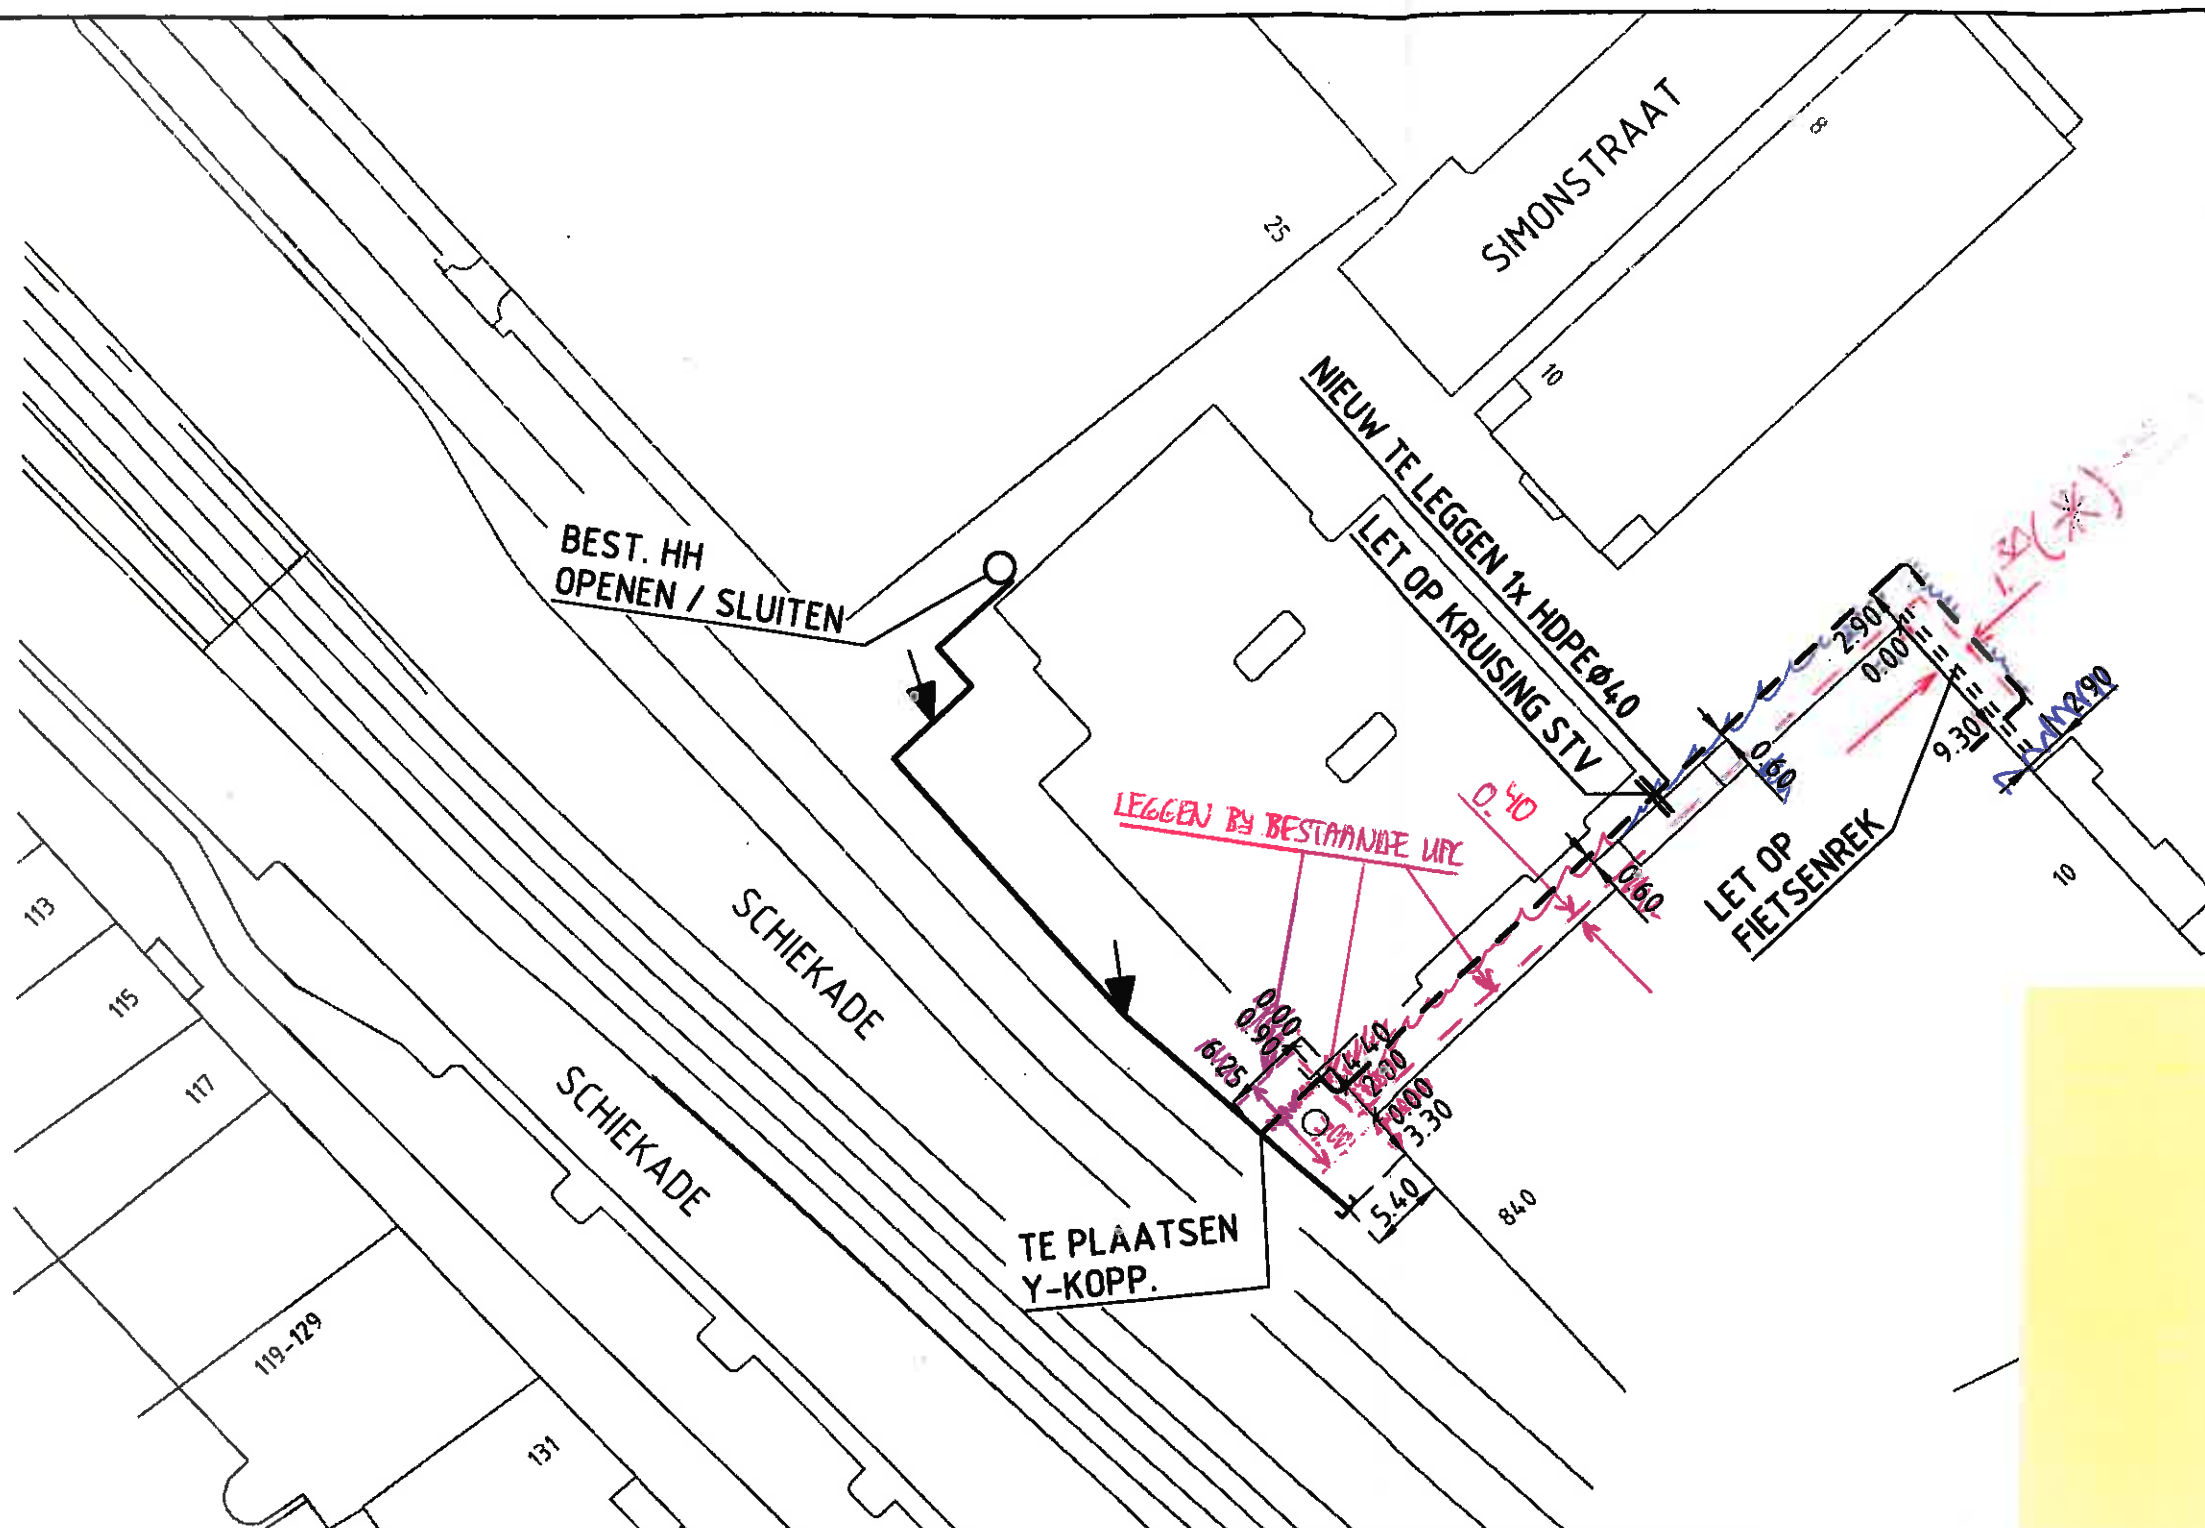

Afgehoord
 Leidingenbureau
 Datum: 18/4/2012
 H. van Brast
 Leidingenbureau
 Telefoon: 010 429 61 48
 010 477 17 41
 h.vanbrast@gw.rotterdam.nl

Verklaring

- Bestaand tracé
- Inblazen in bestaand tracé
- Nieuw tracé
- Verwijderen kabel/buis
- Bestaande buis
- Te leggen/boren/persen buis
- Bestaande kabelverdeler
- Nieuwe kabelverdeler
- Bestaande HH
- Te plaatsen HH

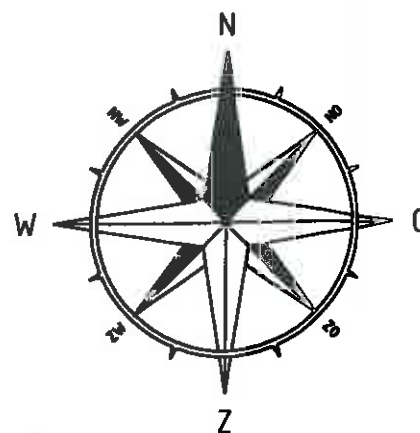

N.B.
 Vooraf melden aanvang / voortgang werkzaamheden bij het Leidingenbureau.
 Plaatsen van handholes wordt in overleg met en op aanwijzing door het Leidingenbureau uitgevoerd.

KPN
 TRACE AANVRAAG MOB KPN 1746
 BENTHEMSTRAAT 10
 GEMEENTE ROTTERDAM

	Naam	Datum	NR	Formaat
Get.:	HBTS	2012-03-15	1	A3
Gec.:				
Tot. aantal bladen:	1 van 1		Uitgave	Schaal
Tek.nr. derden:			1	1:500



VolkerWessels Telecom v. Duimen
 Ter Steeghe Ring 9 3331 LX Zwijndrecht
 Postbus 302 3330 AH Zwijndrecht
 tel.: (078) 620 57 00
 fax: (078) 620 57 05

465815
 VERGUNNINGSAANVRAAG