



VERKLARING

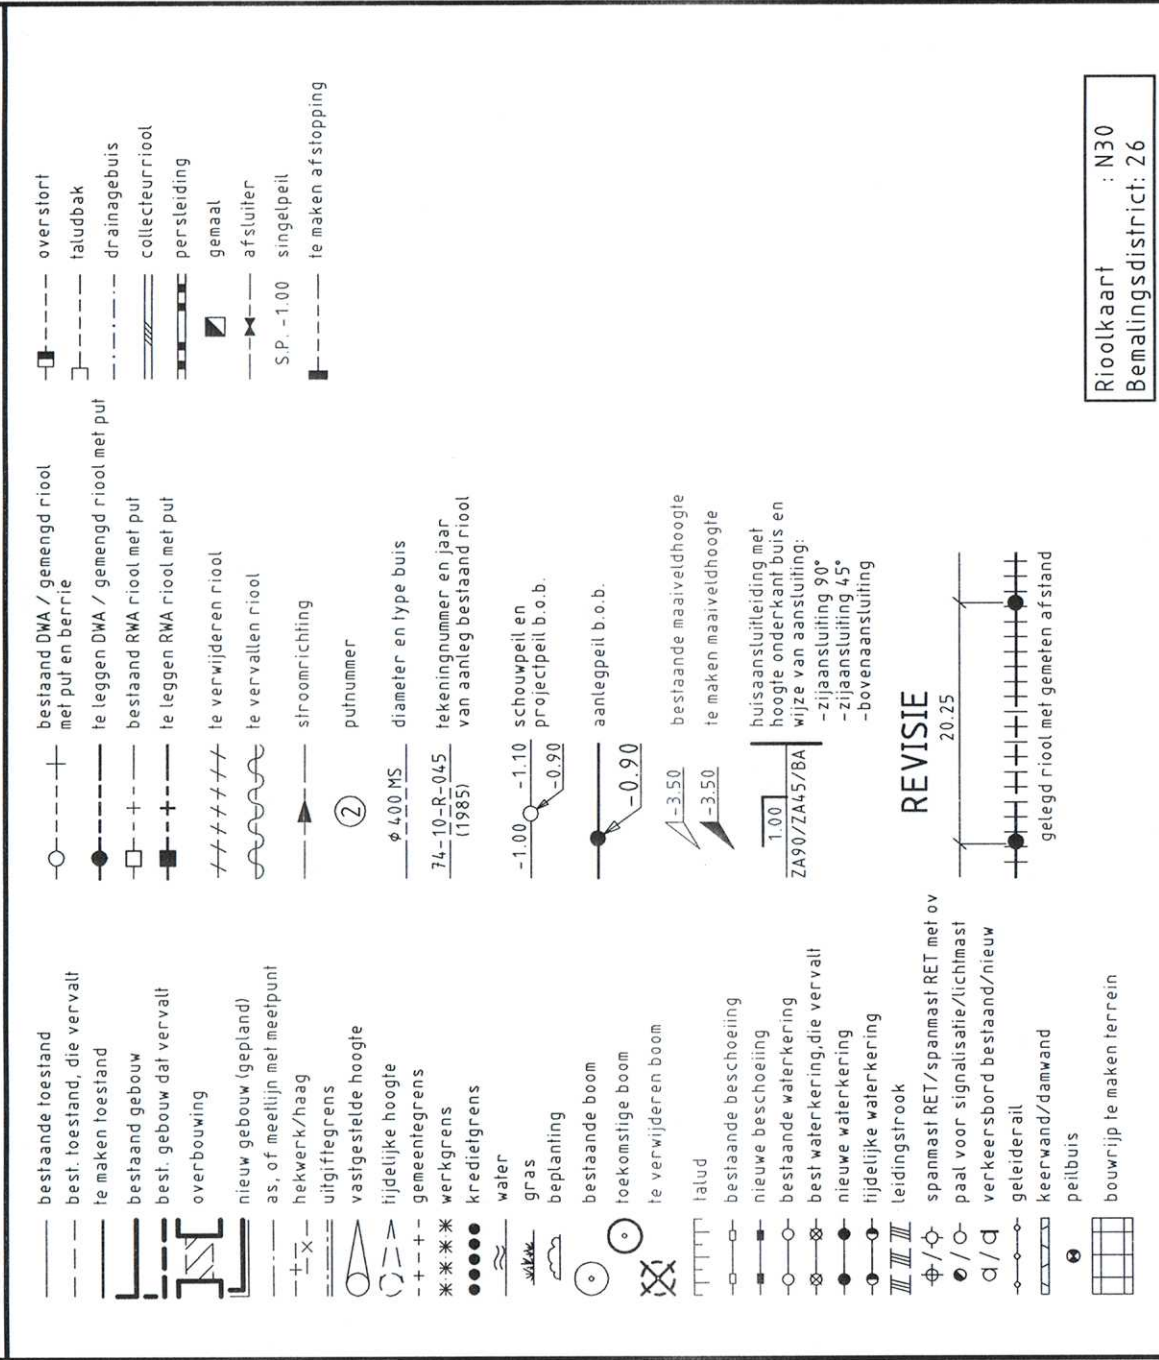

Rioekaart
Bemalingsdijctel 26

SITUATIE

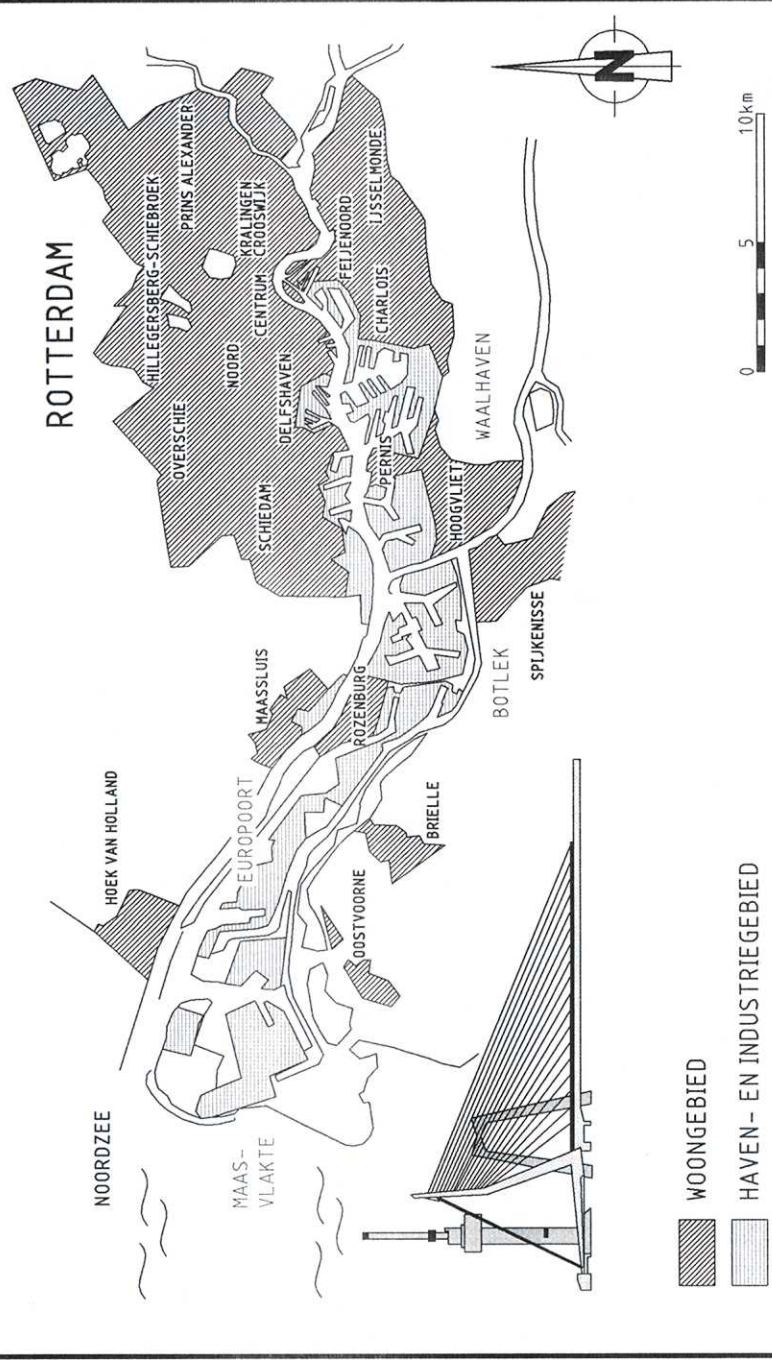

VERSIE


f	
e	
d	
c	
b	
a	
Versie	
Bestandsnaam: p178-4-512-42	
Verwijzing:	
Datum	

Gemeentewerken
Gemeente Rotterdam
Ingenieursbureau


Galvanistraal 15
Postbus 6633
3002 AP Rotterdam
Telefoon 010 489 35 26
Telefax 010 489 54 94

Charlois

Zuiderparkweg Vervangen Ø900mm BT perstleiding Gemaal 26 Zuiderpark REVISIE	
Projectcode QINAG07 GEN0026	
Gedownload H. v.d. Berg 29 mei 2007	Geautoriseerd: P. Kars 29 mei 2007
F.W. van de Meer 29 mei 2007	
Projectcode	
78	
R	
- 552	
D	

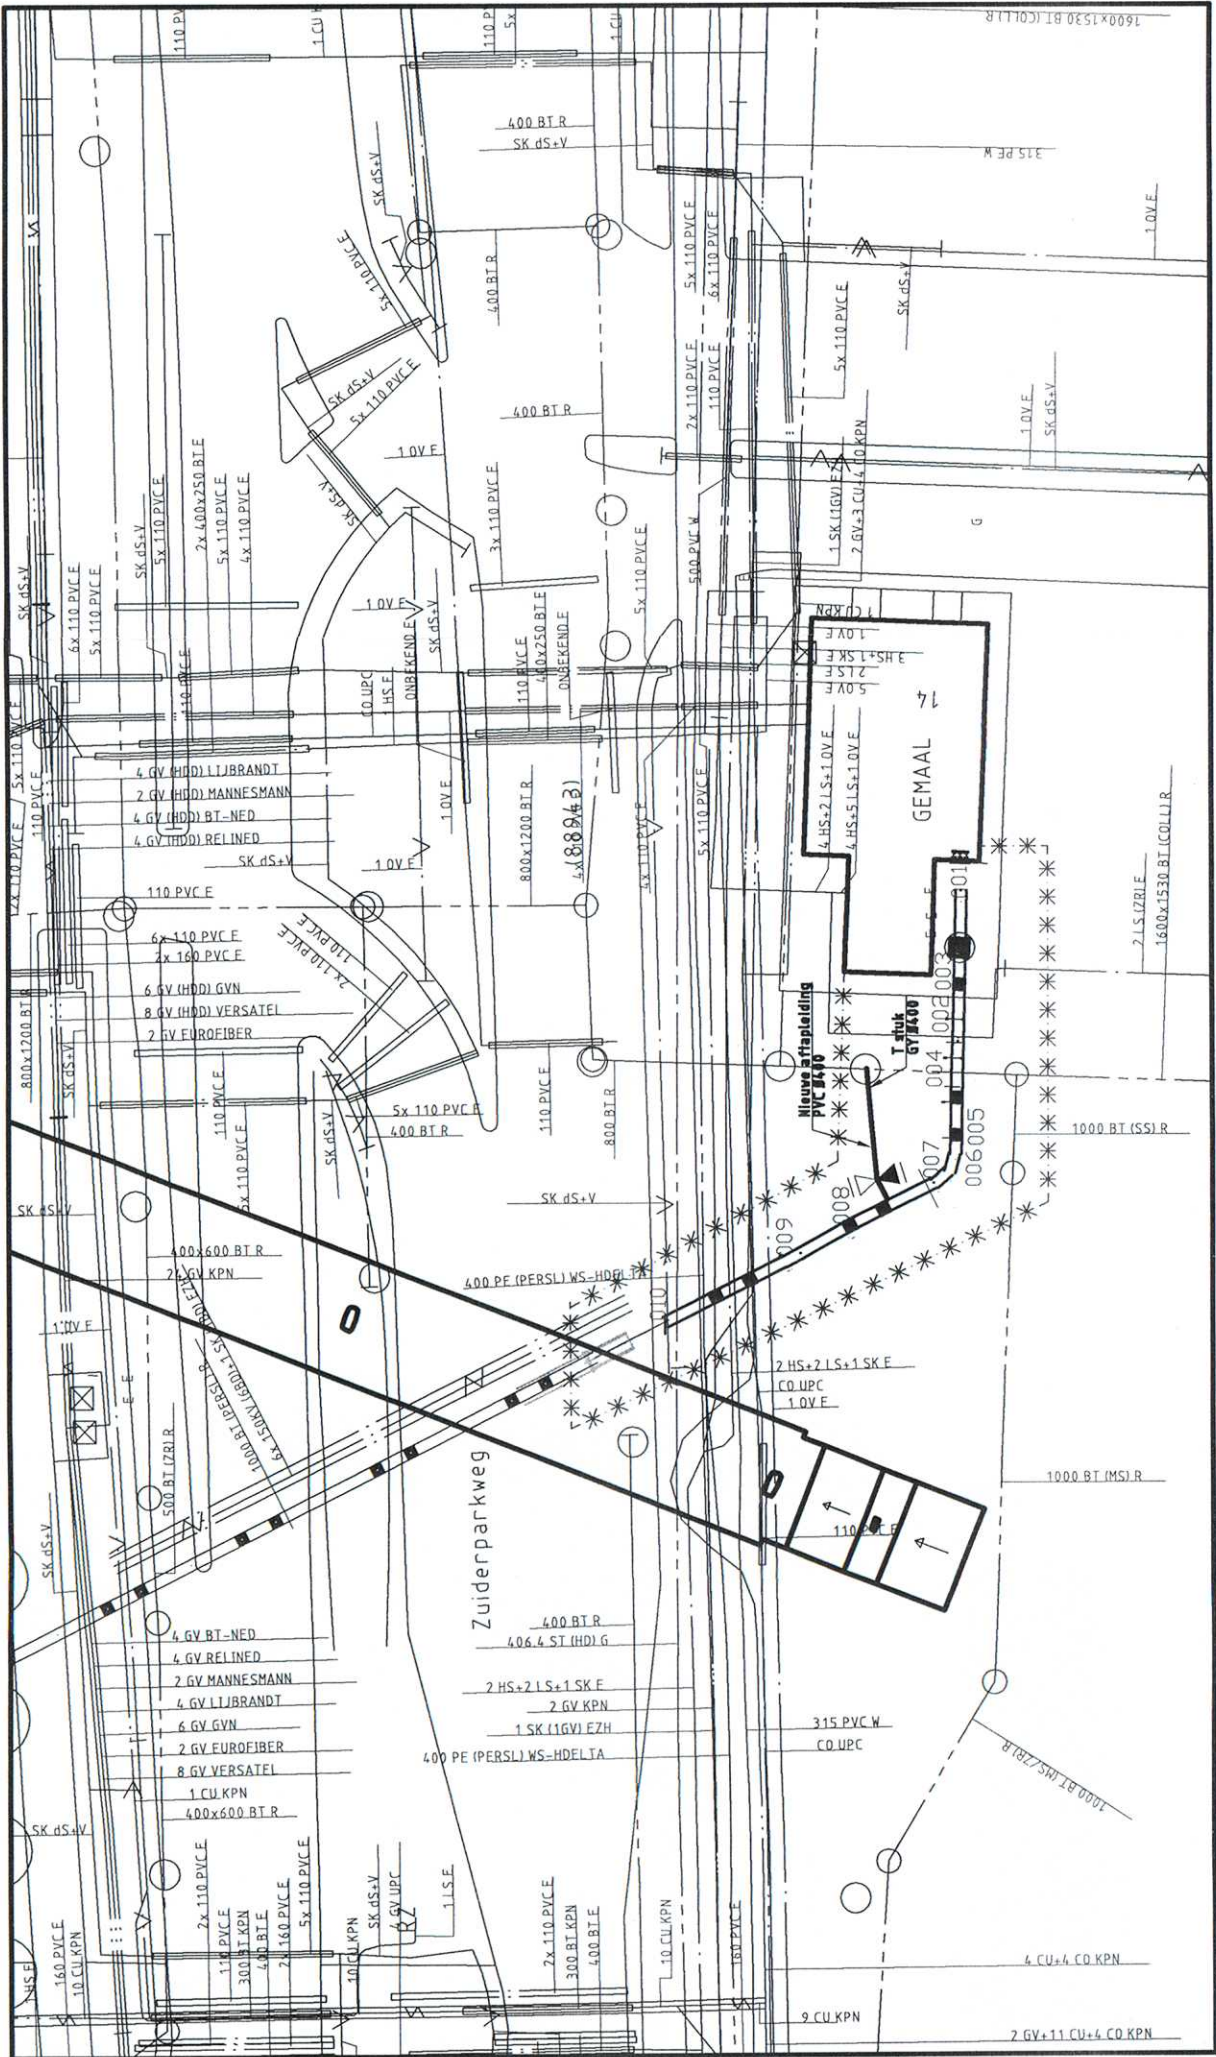

Overzicht nieuwe situatie
schaal 1:500

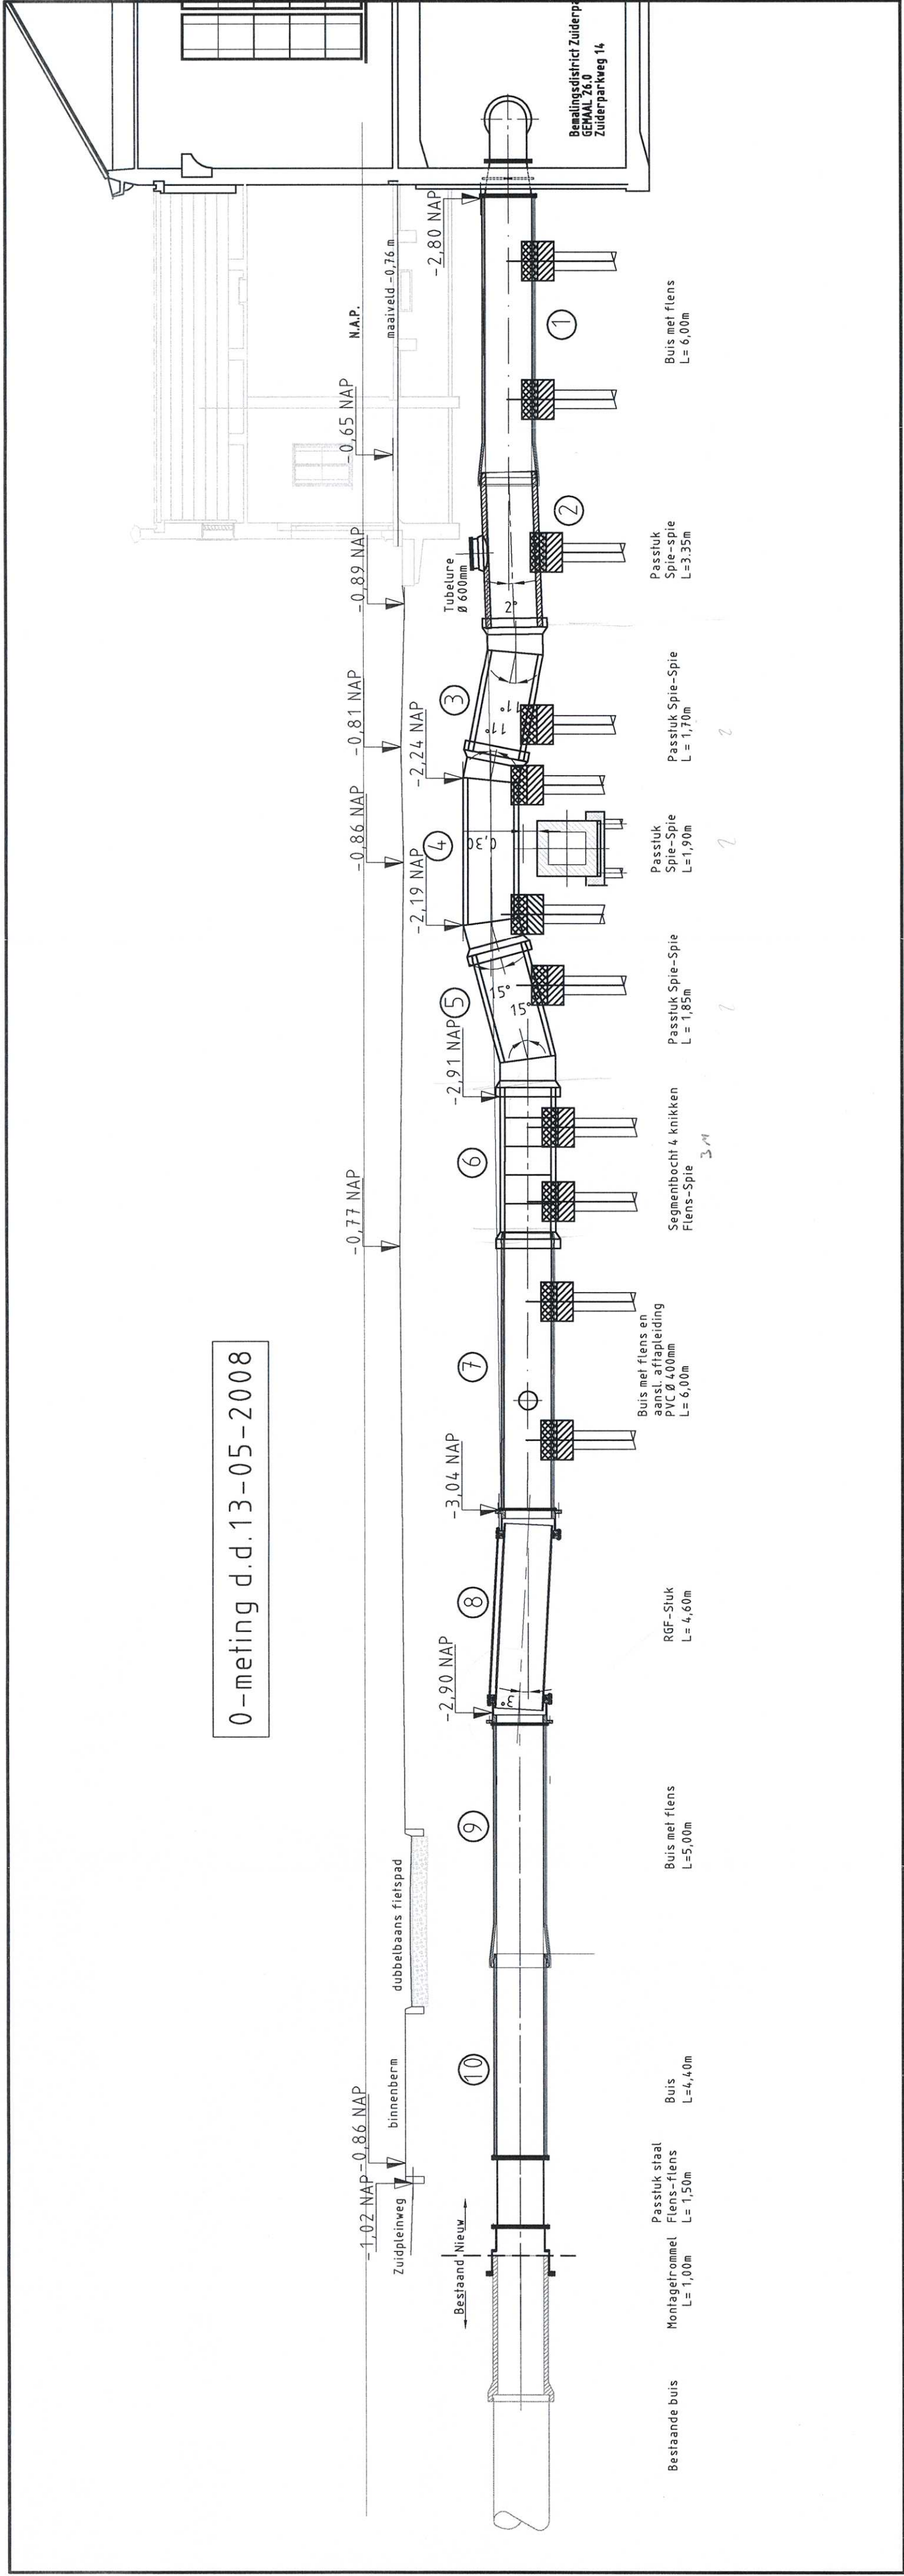

0-meting d.d. 13-05-2008

Hoogte-/lengteprofiel nieuw
schaal 1:100