


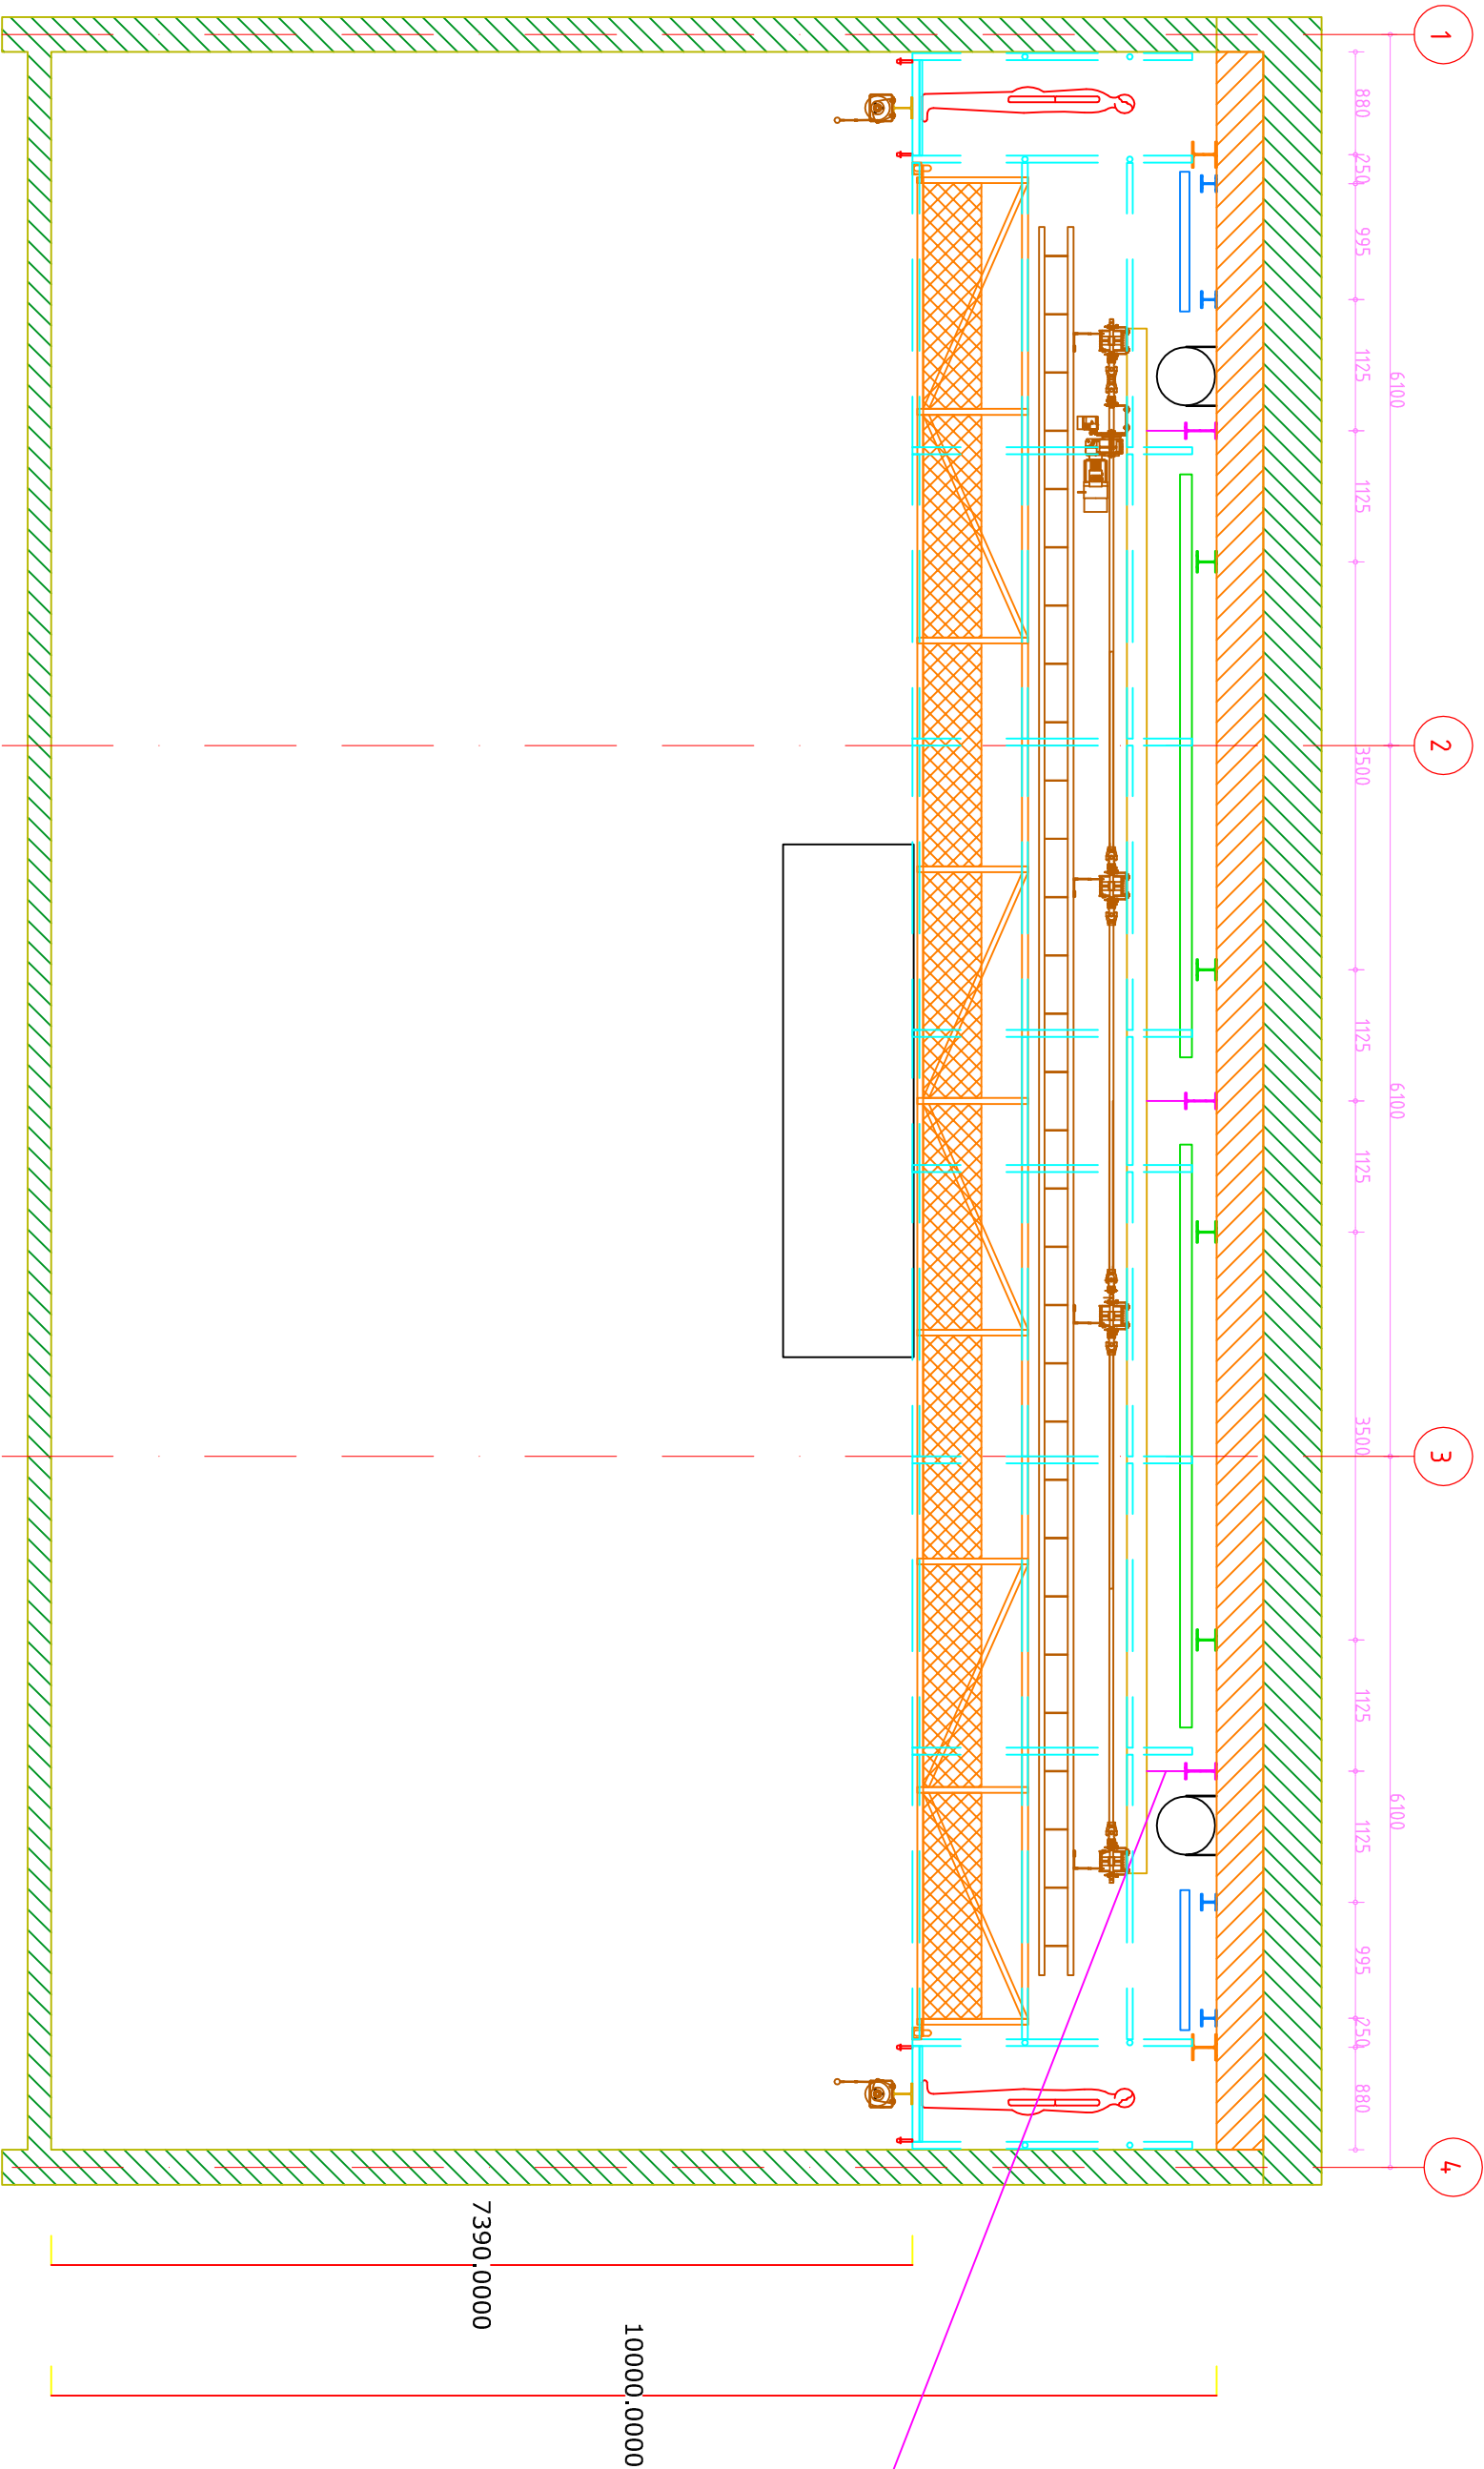

afstand van IPE  
naar HEA klopt  
niet i.v.m. lucht-  
behandeling

PRINCIPETEKENING  
Werkelijke maten te bepalen door fabrikant/leverancier  
Zie bouwkundige en constructieve tekeningen voor maatvoering en details

# Theatertechnische voorzieningen

|                    |                                    |
|--------------------|------------------------------------|
| peildatum :        |                                    |
| project :          | Revitalisatie Theater aan het Spui |
| projectadres :     | Spui                               |
| opdrachtgever :    | Den Haag                           |
| principaal :       | Theater aan het Spui               |
| contactpers. :     | F. Traxel                          |
| tekenaar :         | RM                                 |
| discipline :       | C                                  |
| tekening :         | Technische installaties            |
| Longsdoorsnede     |                                    |
| wijziging : 3,6    |                                    |
| datum : 04-10-2016 |                                    |
| bladnr. : TT03-Z1  |                                    |
| sub : _            |                                    |

Sniep 95, 1112 AJ Diemen  
telefoon : +31(85)2733563  
email : Mantenservice@samenwerkendetheaterspecialisten.nl  
internet : www.samenwerkendetheaterspecialisten.nl

