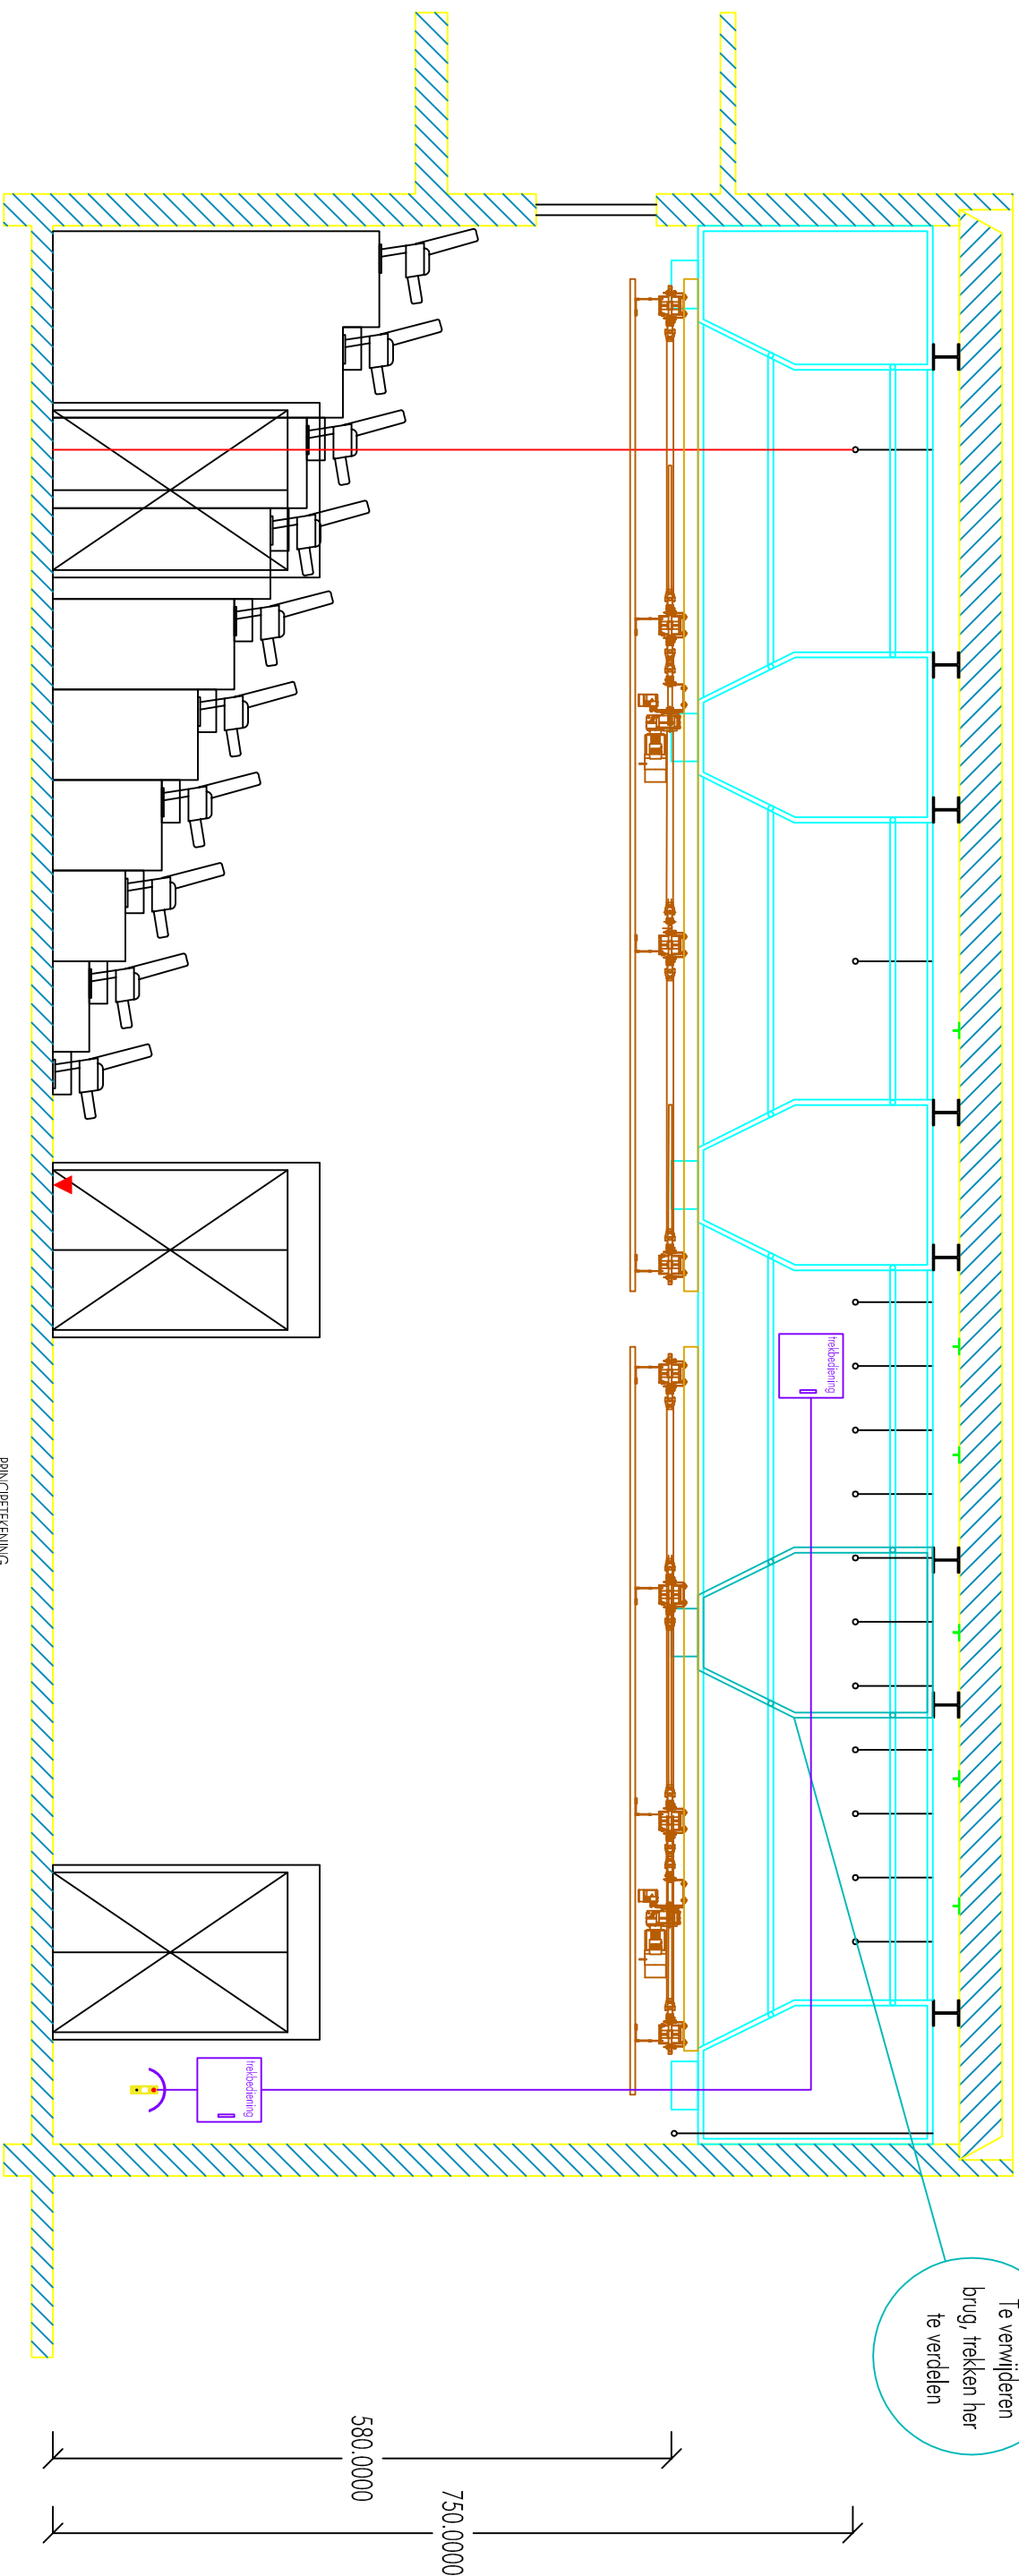



PRINCIPETEKENING **5**

Werkelijke moten te bepalen door fabrikant/leverancier

Zie bouwkunde en constructieve tekeningen voor maatvoering en details

ncien

Zie bouwkundige en constructieve tekeningen voor maatvoering en details

PRINCIPETEKENING

Werkelijke maten te bepalen door fabrikant/leverancier

Zie bouwkundige en constructieve tekeningen voor maatvoering en details

Sniep 95, 1112 AJ Diemen
telefoon : +31(85)2733563
email : klantenservice@samenwerkendetheaterspecialisten.nl
internet : www.samenwerkendetheaterspecialisten.nl

telefoon : +31(85)2733563

email : klantenservice@samenwerkendetheaterspecialisten.nl

internet : www.samenwerkendetheaterspecialisten.nl



Theatertechnische voorzieningen

peildatum

project : Revitalisatie Theater aan het Spui

projectadres : Spui

opdrachtgev. : Den Haag

principaal : Theater aan het Spui

contactpers. : F. Traxel

tekenaar :: R

discipline : C

tekening : Technische installaties

Dwarsdoorsnede

peildatum

projectr. :

fase : Voorlopig

Schadl : 1:100

papier : A3

bouwdeel : Zaai 2

bouwlaag

wijziging : 3.

datum : 05-10-2016

bladnr. : TT01-Z2

sub