1

NAP

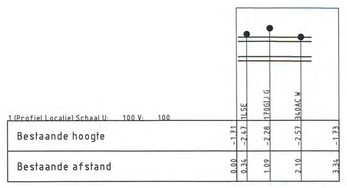

Opmerkingen:
Riool aanleg tijdens aanpak Traviataweg

9

NAP

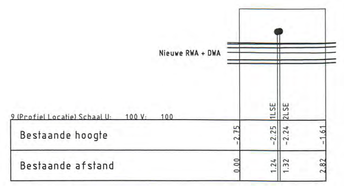

10

NAP

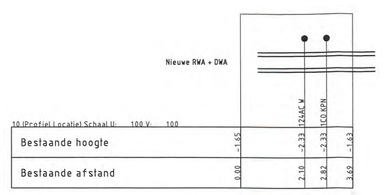

18

NAP

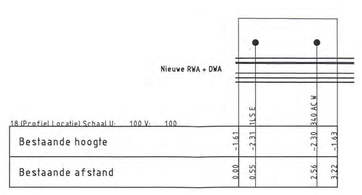

25

NAP

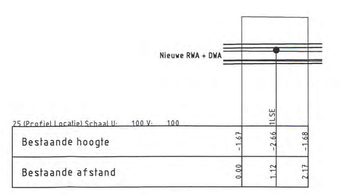

Opmerkingen:
Laagspanning rijzen

3

NAP

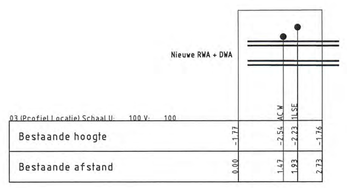

Opmerkingen:
Waterleiding rijzen
Waterleiding niet op ondergrond

11

NAP

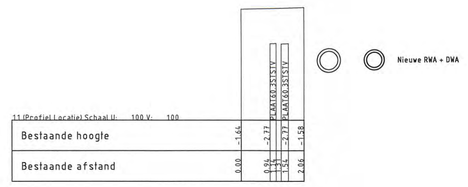

19

NAP

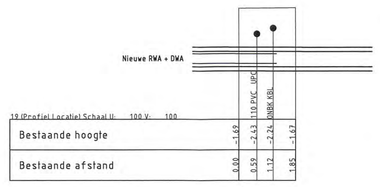

Opmerkingen:
UPC kabel verleggen (zie tek 92-I-1861)
Onbekende kabel verleggen (zie tek 92-I-1861)

26

NAP

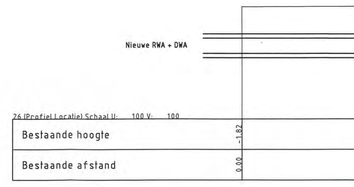

Opmerkingen:
UPC kabel niet aangetroffen
KPN kabels niet aangetroffen

5

NAP

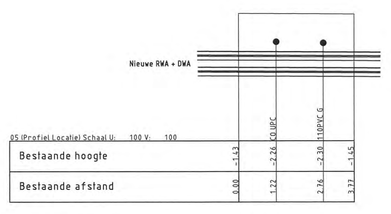

Opmerkingen:
KPN kabels niet aangetroffen

12

NAP

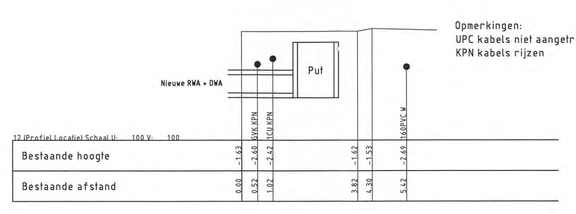

Opmerkingen:
UPC kabels niet aangetroffen
KPN kabels rijzen

20

NAP

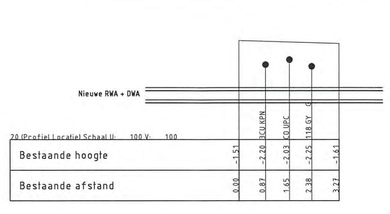

27

NAP

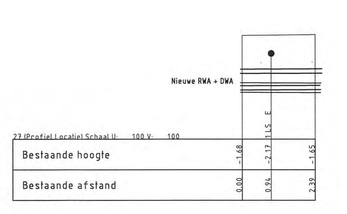

6

NAP

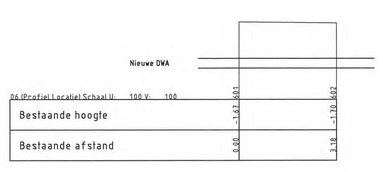

Opmerkingen:
KPN kabels niet aangetroffen

13

NAP

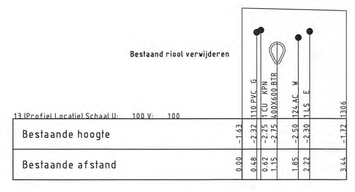

Opmerkingen:
KPN kabel aangetroffen, niet op ondergrond
Waterleiding aangetroffen, niet op ondergrond
Kabel en leiding verwijderen ivm verwijderen riool.

21

NAP

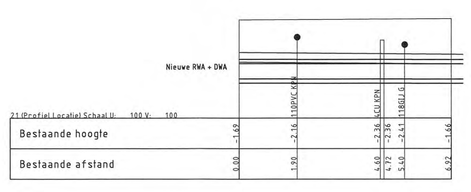

7

NAP

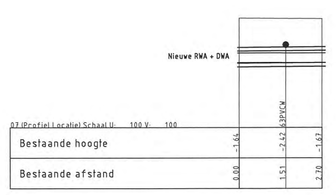

Opmerkingen:
Waterleiding rijzen

14

NAP

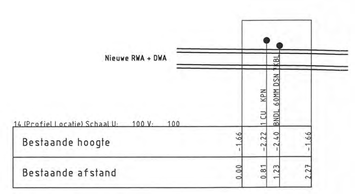

Opmerkingen:
Bundel (KPN) kabels rijzen

22

NAP

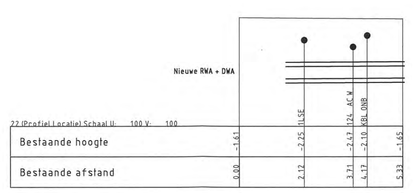

8

NAP

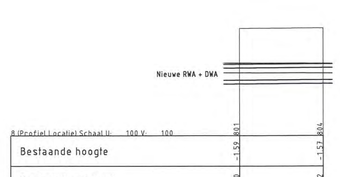

Opmerkingen:
UPC kabels niet aangetroffen

15

NAP

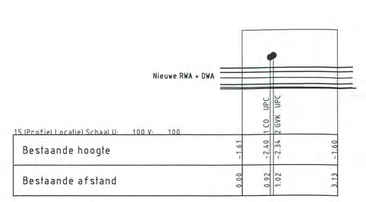

Opmerkingen:
Electrakabel niet aangetrofen

23

NAP

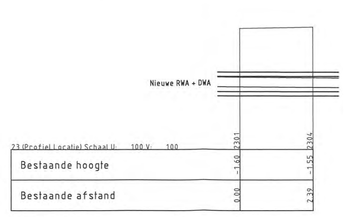

Opmerkingen:
UPC kabels niet aangetroffen

DWARSPROFIELEN

SCHAAL 1:100

OPMERKINGEN

VERKLARING

- bestaande toestand
- best. toestand, dde vervalt
- te maken toestand
- bestaand gebouw
- best. gebouw dat vervalt
- overbouwing
- nieuw gebouw (gepland)
- as, of meetlijn met meetpunt
- hekwerk/haag
- uitgiftegrens
- vastgestelde hoogte
- tijdelijke hoogte
- gemeentegrens
- werkgrens
- kniklijnbegrens
- water
- gras
- beplanting
- bestaande boom
- bakkomstige boom
- te verwijderen boom
- talud
- bestaande beschoeiing
- nieuwe beschoeiing
- bestaande waterkering
- best. waterkering die vervalt
- nieuwe waterkering
- tijdelijke waterkering
- leidingstrook
- sparmast RET/spanmast RET met ov
- paal voor signalisatie/lichtmast
- verkeersbord bestaand/nieuw
- geleiderail
- keerwand/damwand
- palfoets
- bouwrijp te maken terrein

- bestaande maaiveldhoogte
- te maken maaiveldhoogte
- bestaande bandhoogte
- te maken bandhoogte
- metselafgrens
- tegels 50 mm (standaard)
- tegels 80 mm (standaard)
- tegels 400 x 800 mm
- betonstraatstenen (80/90 mm) (standaard, kepenverband)
- betonstraatstenen 120 mm (standaard, kepenverband)
- klinkerbestrating
- keien
- asfalt verharding
- te maken asfaltverharding
- te frezen asfaltverharding
- betonverharding
- steenmengsel verharding
- helling verharding
- rotband
- invalideningott met verlaagde band
- invalideningott met perronbanden
- boomkrans bestaand/nieuw
- bestaande bank
- te plaatsen bank
- trottoirpad (type NX48 of 66A)
- trott.pad (afwenteur type 66E)
- papiertak
- parkeermeerpaal
- verkeerscuil
- billboard/reclamebord
- TPG/Arriva/evbus

- container/bo/overgrondse glas-, papier-, kledingbak
- ondergrondse vuilcontainer
- telefooncel
- bestaand rioolmet op te hogen put en berrie
- nieuw rioolmet put en berrie
- trottoir/klk bestaand/nieuw
- straatklk bestaand/nieuw
- ophoging/aanvulling
- ontgraving/afgraving

TB trottoirband
LC leiconband
OB opsluitband
GB goorstband
F gefundeerd
O opperviak behandeling
v vlak gras
r ruw gras

indien geen standaard kleur/verband:
R rood
G grijs
W wit
Z zwart
Rb rubber
Bg Belers Granial
Hv halfsteens verband
Ev elleboog verband

steen formaten:
50 WF => waalformaat
70 DF => dikformaat
100 KF => kalformaat

van toepassing zijn:
"Standaard wegenbouwdetails"
Gemeentewerken Rotterdam

SITUATIE

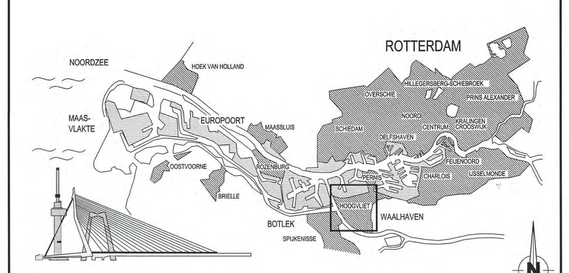

WOONGEBIED
HAVEN- EN INDUSTRIEGEBIED

0 5 10km

VERSIE

f			
e			
d			
c			
b			
a	EERSTE UITGAVE	R. Bassil	16-04-2012
Versie	Omschrijving	Tekenaar	Datum

Bestandsnaam : OUDELAND 1.1 INDELINGSTEKENING VERSIE 2.DWG | Projectcode= -- | Vervijding : InrichtingsPlan Oudeland-1.1TE 000000

Gemeente Rotterdam
Gemeentewerken
Ingenieursbureau

Galvanistraat 15
Postbus 6633
3002 AP ROTTERDAM
Telefoon : 010 489 7894
Telefax : 010 489 5494

HOOGVLIET

OUDELAND 1.1

WOONRIJPMAKEN
BLOK 1,2 & 4
INDELINGSTEKENING
GRAAFPROFIELEN

Behoort bij : a.v.t. | Nummer :
Geografische code : 16 - 92 - 20
Formaat : A0 | Blad 1 van
Schaal : 1:100 | 1 bladen

Getekend :	Gecontroleerd :	Geautoriseerd :
P. Reehorst	P.Reehorst	P. Eichhorn
Paraaf	Paraaf/Datum	Paraaf/Datum

Tekeningnr. : 92 - I - 1862 | a
Wijk/projectcode | Soort | Volgnr. | Ver.

M:\WORK\STADZIJDE\WOGO\LIGTOUD\WMP OL1.1 BLOK1,2,3,4\92_VOORBEREIDINGS_PROJECTRESULTATEN\3.4\2 TEKENINGEN\3.4\0.1 VOORLOPIGE TEKENINGEN