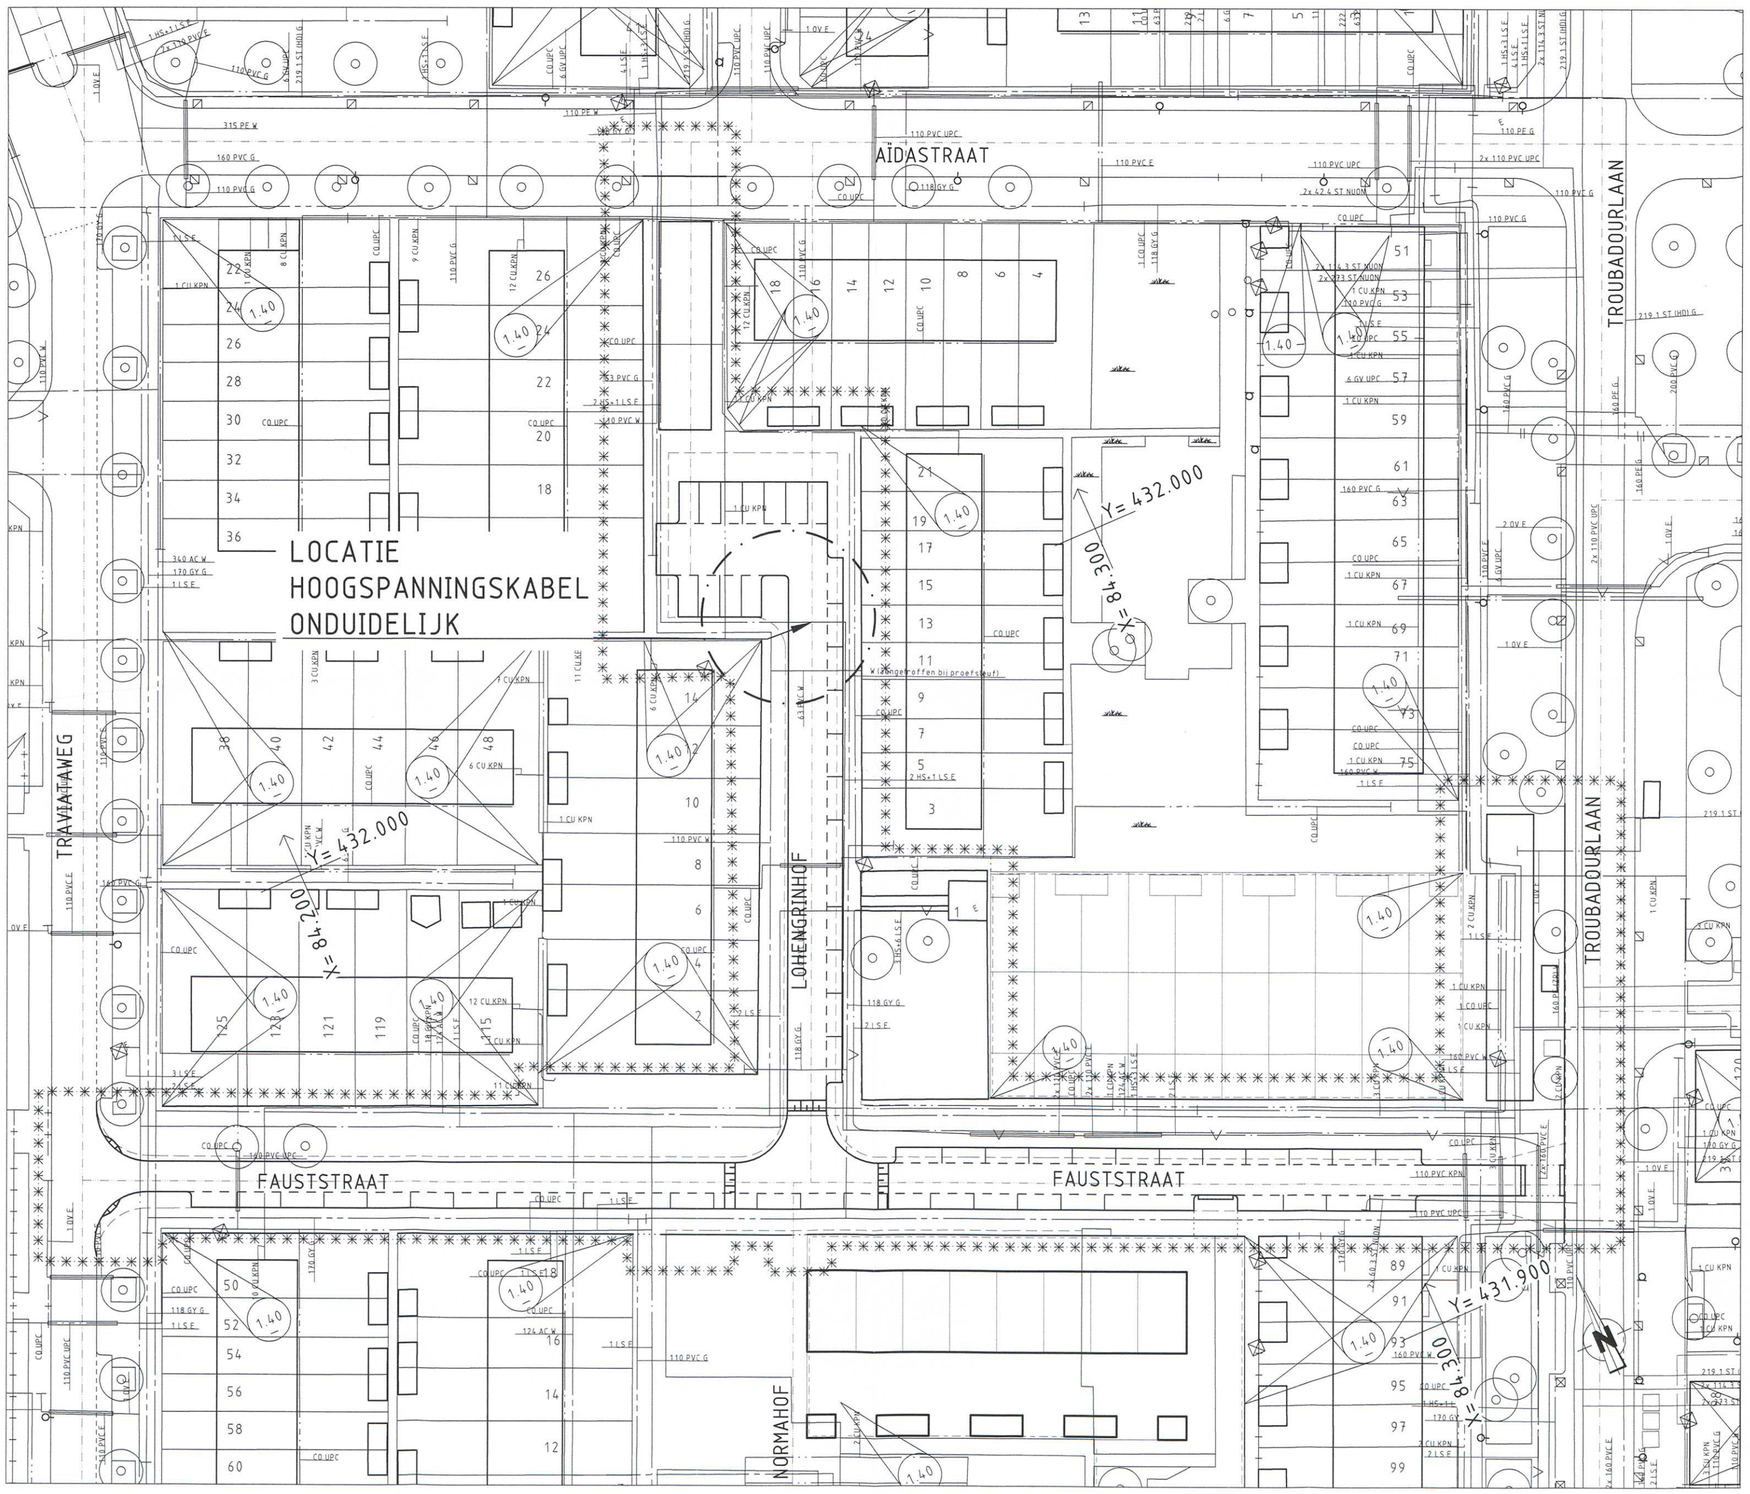

NIEUWE SITUATIE

SCHAAL 1:500

OPMERKINGEN

SITUATIE

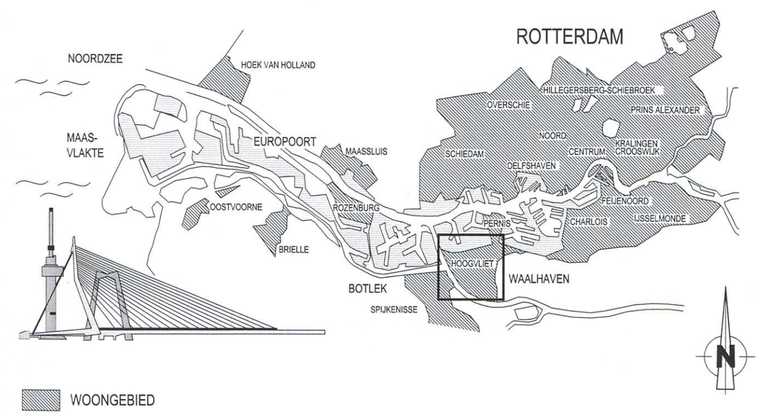

VERSIE

f			
e			
d			
c			
b			
a			
Versie	Omschrijving	Tekenaar	Datum

Bestandsnaam : OUDELAND 1.1 WERKTEKENING 31012012.DWG | Projectcode : KHV266V | Verwijzing : IP Oudeland-1.1 TE 09/00177. d.d. 27-01-2012

Gemeente Rotterdam
Gemeentewerken
Ingenieursbureau

Galvanistraat 15
Postbus 6633
3002 AP ROTTERDAM
Telefoon : 010 489 7894
Telefax : 010 489 5494

HOOGVLIET

OUDELAND 1.1

WOONRIJPMAKEN
BLOK 1,2 & 4
BIJLAGE A
SITUATIE HOOGSPANNINGKABEL

Behoort bij : BESTEK: Nummer : 1-057-12
Geografische code : 16 - 92 - 20
Formaat : A1-
Blad 1 van 1 bladen
Schaal : 1:500

Getekend :	Gecontroleerd :	Geautoriseerd :
R.A. Bassil	P.Reehorst	P. Eichhorn
Paraaf	Paraaf/Datum	Paraaf/Datum

Tekeningnr. : BIJLAGE A a
Wijk/projectcode — Soort — Volgnr. Ver.

M:\IGWR-STAD\ZUID\HOOGVLIET\OUD WNRP OL-1.1 BLOK1,2,3,4,6\2_VOORBEREIDING\3_PROJECTRESULTATEN\3.40 TEKENINGEN\3.40.1 VOORLOPIGE TEKENINGEN