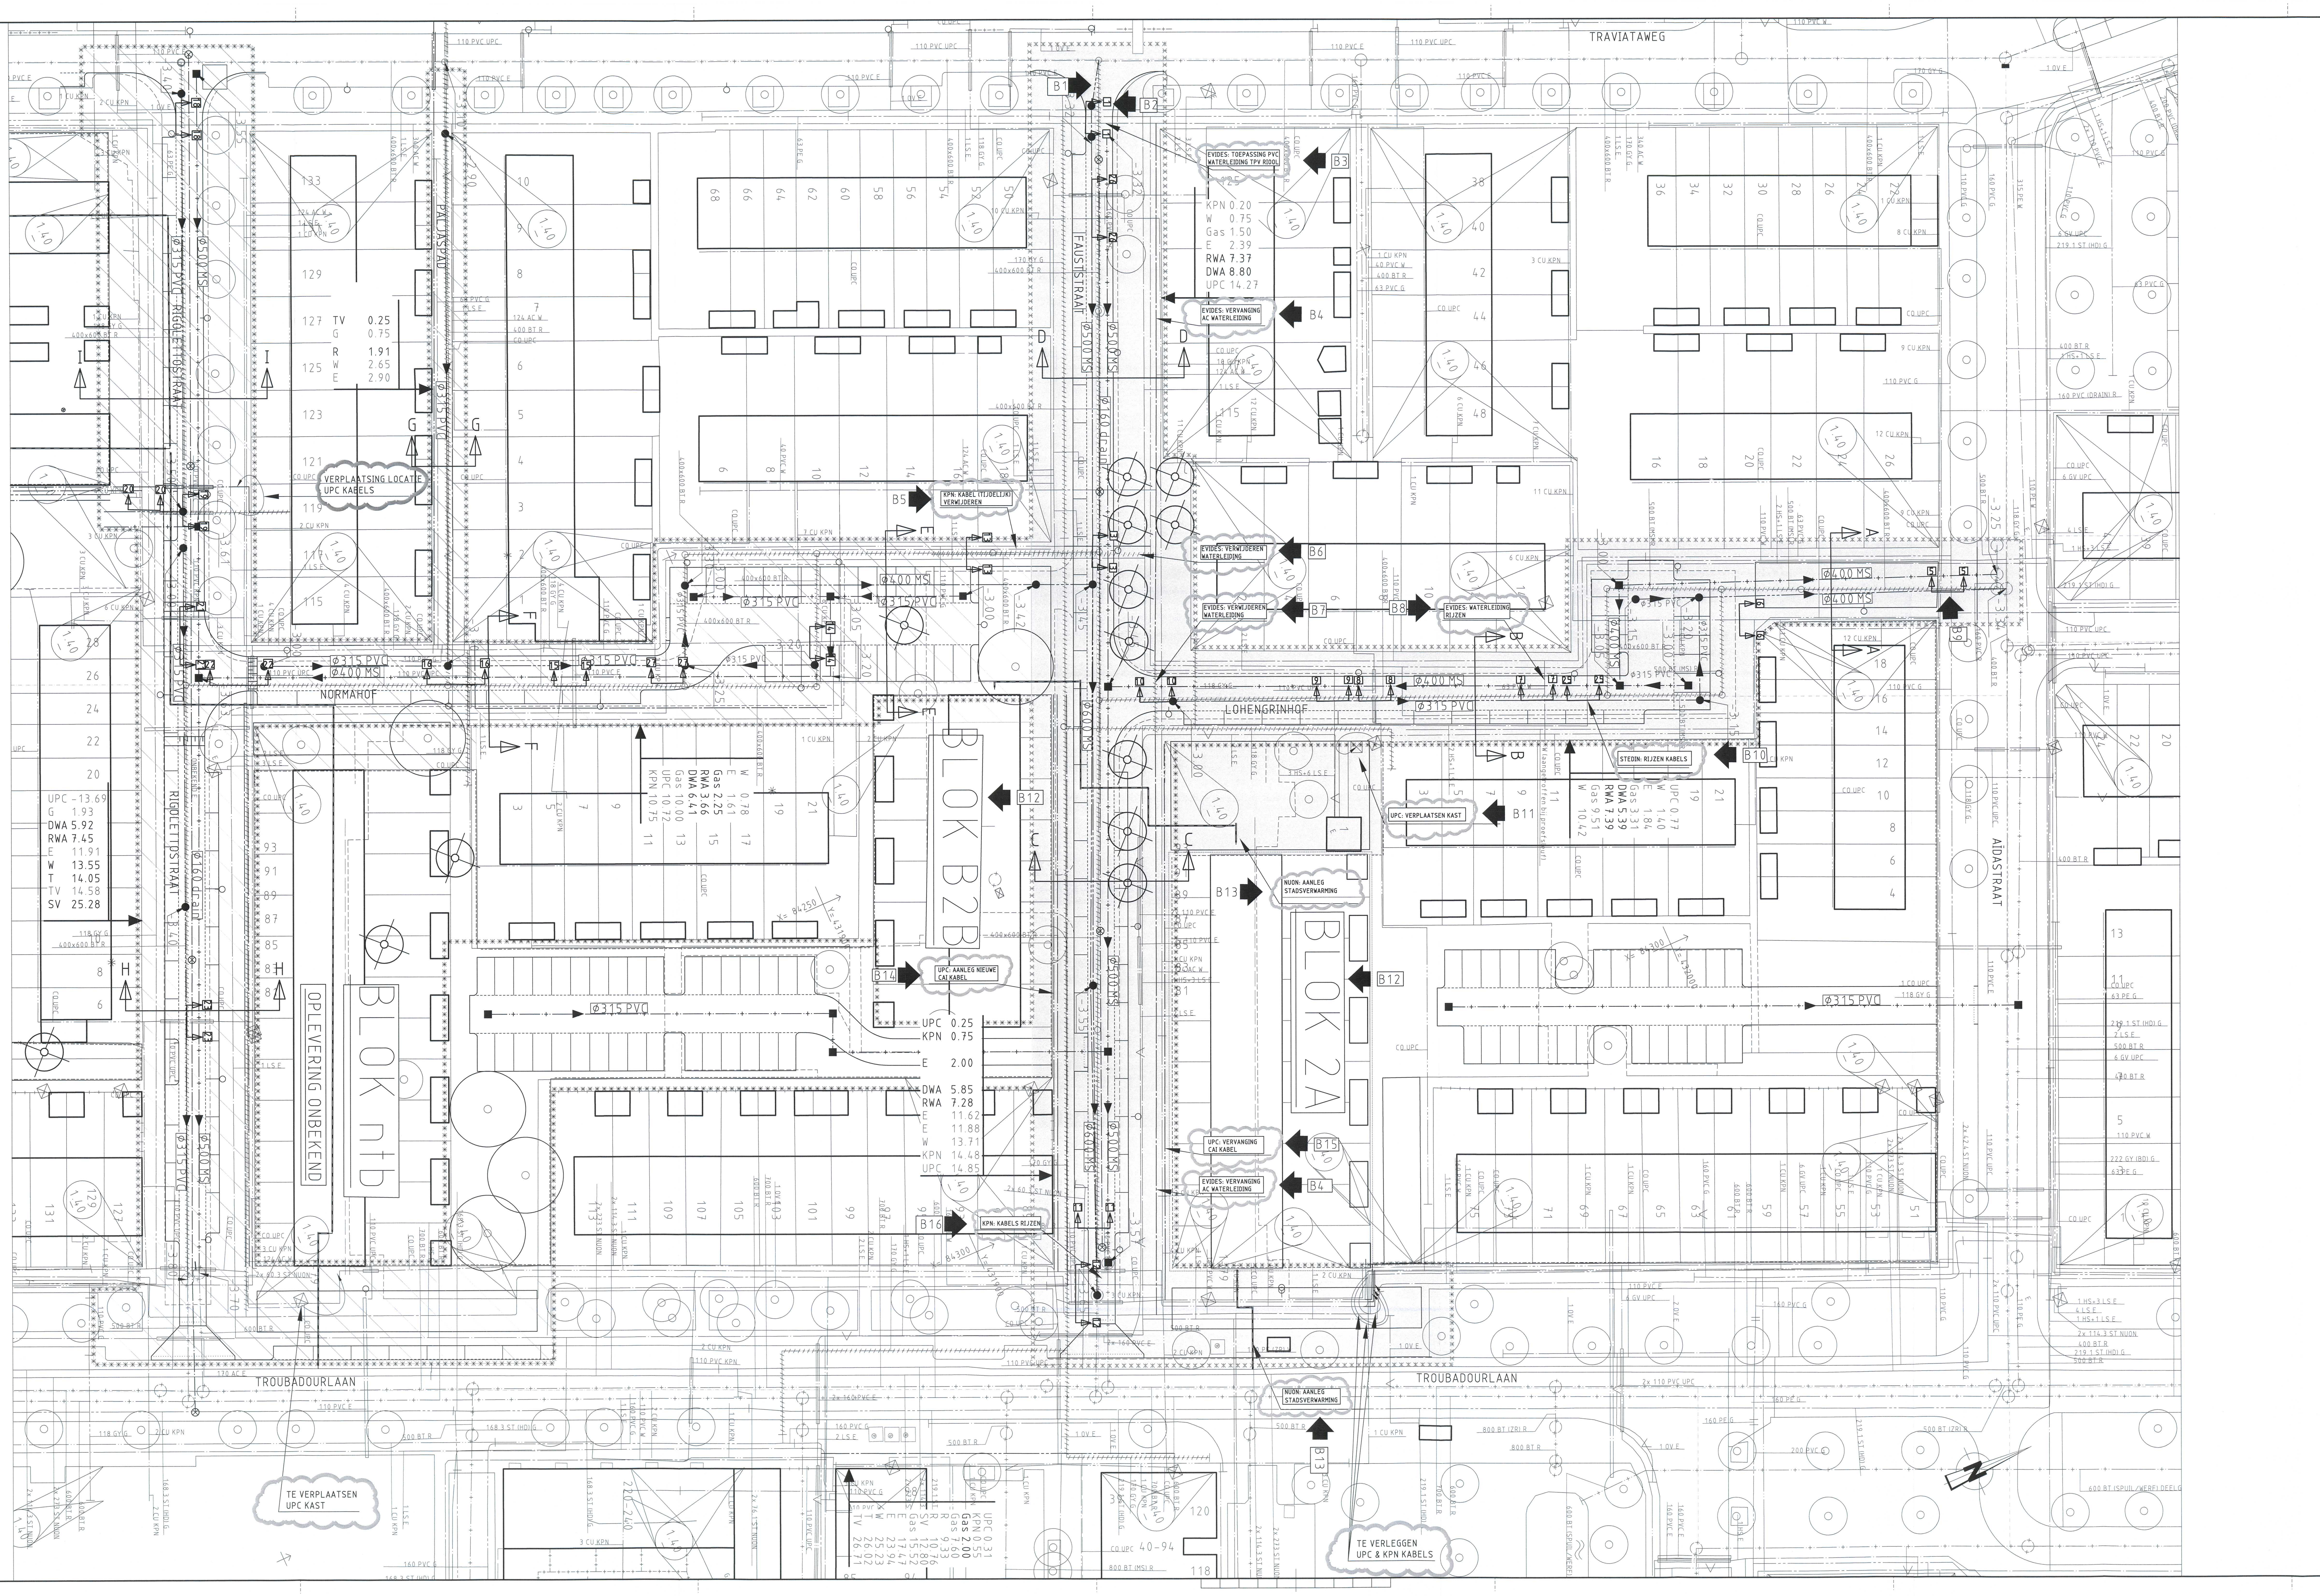

FASE 1: WERKZAAMHEDEN NUTSBEDRIJVEN
I.V.M. OPLEVERING BLOK 2A en B2B
SEPTEMBER 2012.

FASE 2: WERKZAAMHEDEN NUTSBEDRIJVEN
I.V.M. OPLEVERING NIEUWBOUW.
DATUM NADER TE BEPALEN.

OPMERKINGEN

WIJZIGINGEN/ AANVULLINGEN VERSIE B

– ALGEMEEN
– B1 Aanpassing riool
– B2 Dwarsprofiel hernoemd naar profiel "1"
– B9 Dwarsprofiel 5 verschoven
– B12 Woningblok nummers aangepast naar nummering bouwer

– Locatie OV masten gewijzigd

– WERKZAAMHEDEN NUTSBEDRIJVEN
– B3 Evides: Toepassing PVC leiding tpv riool (verlegregeling)
– B4 Evides: Vervanging AC waterleiding door PVC (eigen initiatief)
– B5 KPN: Kabel (tijdelijk) verwijderen tbv aanleg riool (telecom regeling)
– B6 Evides: Verwijderen waterleiding tpv oversteek naar de Normahof (verlegregeling)
– B7 Evides: Verwijderen waterleiding tpv oversteek Lohengrinhof (verlegregeling)
– B8 Evides: Rijzen waterleiding tpv riool (verlegregeling)
– B10 Stedin: Rijzen kabels tpv riool (verlegregeling)
– B11 UPC: Verplaatsen UPC kast (telecom regeling)
– B13 Nuon: Aanleg stadsverwarming (eigen initiatief)
– B14 UPC: Aanleg nieuwe kabel (eigen initiatief)
– B15 UPC: Vervanging bestaande UPC kabel door nieuwe (eigen initiatief)
– B16 KPN: Rijzen kabels (telecom regeling)

– Stedin: Gietijzeren gasleidingen reeds vervangen
– UPC: Opzoeken UPC kabels tpv profiel 8, 12 en 26 (telecom regeling)
– KPN: Opzoeken KPN kabels tpv profiel 5, 6 en 26 (telecom regeling)
– UPC: Kasten op hoogte brengen
– Alle nuts: Huisaansluitingen aanbrengen

VERKLARING

bestaand: / geprojekteerd: / te vervallen:

bestaande toestand
best. toestand, die vervalt
te maken toestand
bestaand gebouw
best. gebouw dat vervalt
overbouwing
nieuw gebouw (gepland)
as, of meetlijn met meetpunt
hekwerk/haag
uitgiftegrens
vastgestelde hoogte
tijdelijke hoogte
gemeentegrens
verkgrens
kruidengrens
water
gras
beplanting
bestaande boom
boekomstige boom
te verwijderen boom
talud
bestaande beschoeiing
nieuwe beschoeiing
bestaande waterkering
best.waterkering,die vervalt
nieuwe waterkering
tijdelijke waterkering
leidingstrook
spanmast RET/spanmast RET met ov
paal voor signalisatie/lichtmast
verkeersbord bestaand/nieuw
geleiderail
kesmwand/damwand
peilbuis
bouwrijp te maken terrein

elektriciteit-kabel
telecom-kabel
particuliere kabel
TV-kabel
waterleiding
gasleiding
riool
particuliere leiding
stadsverwarming
persleiding
collecteurriool
spuileiding

ligging van kabel of buis onzeker
te verleggen kabel of buis
nieuwe indeling leidingtrace
bestaande ligging handhaven
wijzigingspijl
billboard/reclamebord
TPG-brievenbus
containerbouwondergrondse glas-, papier-, kledingbak
ondergrondse vuilcontainer
telefooncel

Bestaande ligging van kabels en leidingen zoals aangegeven op deze tekening is mogelijk niet meer juist. Neem voor de start van het werk contact op met Gemeentewerken Leidingenbureau, tel. 010-4894276.

SITUATIE

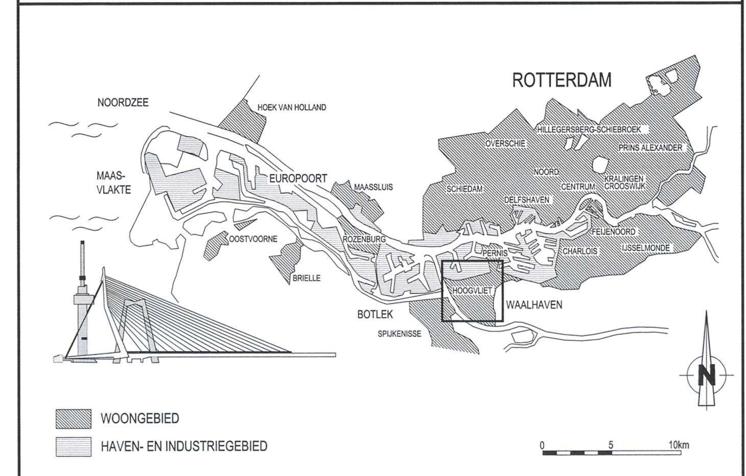

VERSIE

Versie	Omschrijving	Tekenaar	Datum
f			
e			
d			
c			
b	AANPASSINGEN TBV AANSCHRIJVING EN AANWIJZING FASE 1	P. Reehorst	17-07-2012
a	EERSTE UITGAVE	R. Bassil	16-04-2012

Bestandsnaam : OUDELAND 1.1 INDELINGSTEKENING VERSIE B.DWG | Projectcode : – | Verwijzing : InrichtingsPlan Oudeland-1.1 TE 000000

Gemeente Rotterdam
Gemeentewerken
Ingenieursbureau

Galvanistraat 15
Postbus 6633
3002 AP ROTTERDAM
Telefoon : 010 489 7894
Telefax : 010 489 5494

HOOGVLIET
OUDELAND 1.1
WOONRIJPMAKEN

INDELINGSTEKENING
NIEUWE EN TE VERWIJDEREN KABELS EN LEIDINGEN

Getekend:	Gecontroleerd:	Geautoriseerd:
P. Reehorst	P.Reehorst	P. Eichhorn

Behoort bij: n.v.t. | Nummer:
Geografische code: 16 - 92 - 20
Formaat : 1.5 A0 | Blad 1 van 1 bladen
Schaal : 1:250
Tekeningnr.: 92 - I - 1861 | b
Wijkprojectcode – Soort – Volgnr. Ver.

M:\GWR-STADZUID\HOOGVLIET\OUD WNRP OL-1.1 BLOK1,2,3,4,6,2_VOORBEREIDING\3_PROJECTRESULTATEN\3.40 TEKENINGEN\3.40.1 VOORLOPIGE TEKENINGEN