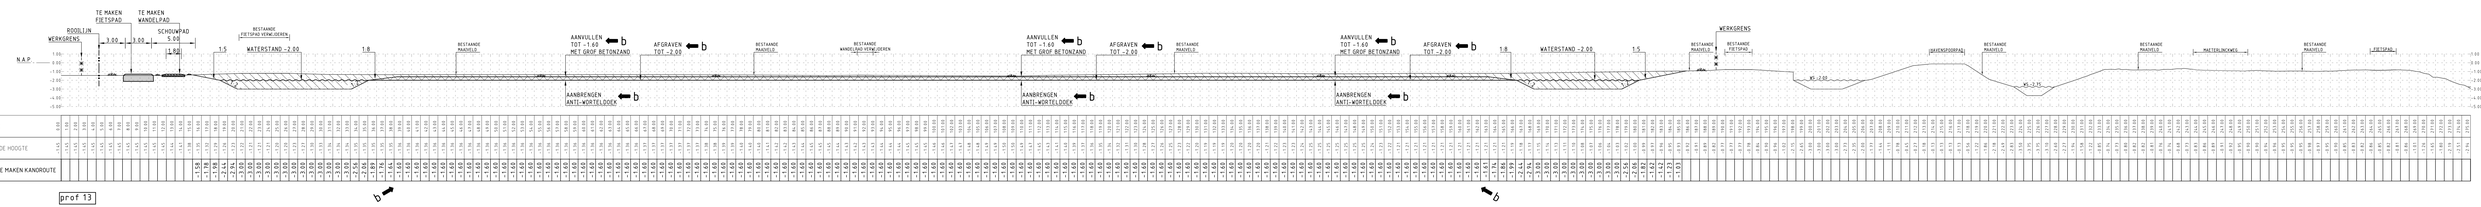

prof 13

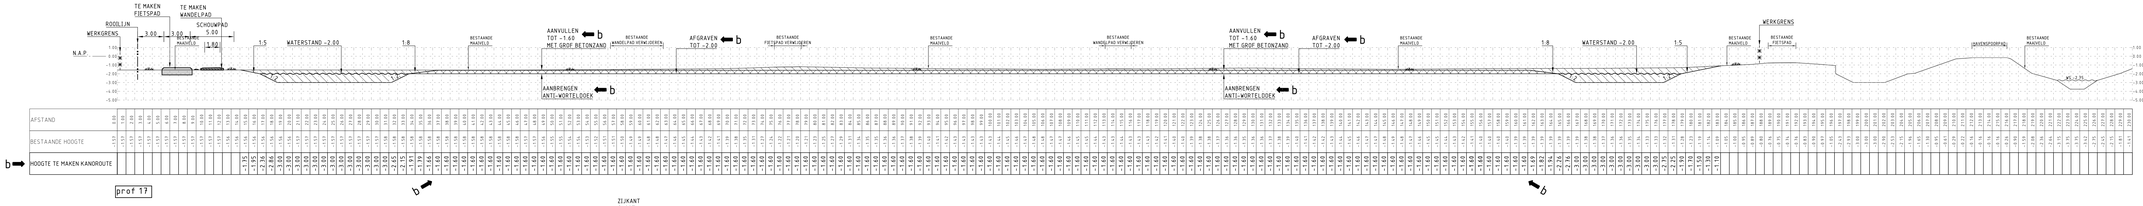

prof 17

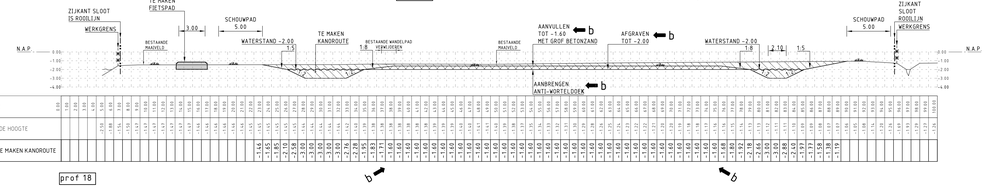

prof 18

SCHAAL 1:200

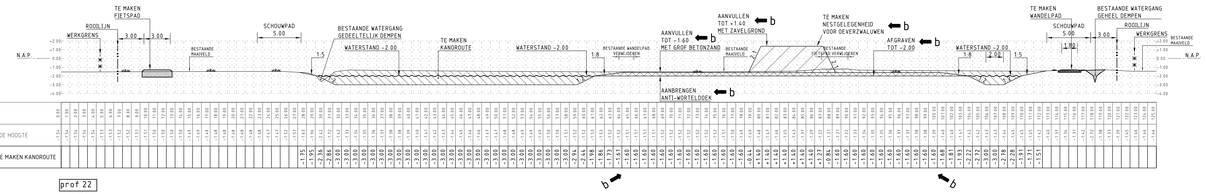

prof 22

SCHAAL 1:200

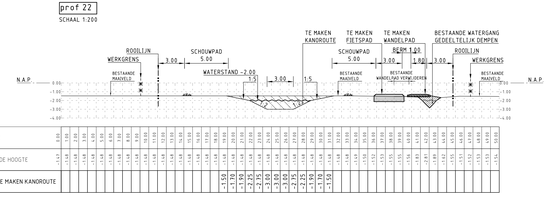

prof 23

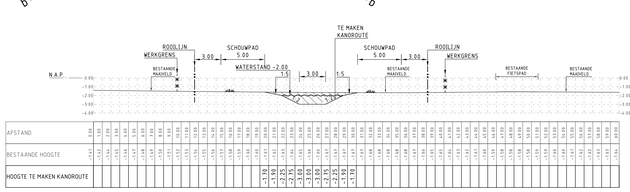

prof 24

OPMERKINGEN

- MATEN IN METERS TENZIJ ANDERS AANGEGEVEN.
- HOOGTEMATEN IN METERS TEN OPZICHTE VAN N.A.P..

- VOOR POSITIE PROFIELEN BESTAANDE SITUATIE ZIE TEKENING QBV-T-106
- VOOR POSITIE PROFIELEN TE MAKEN KANO ROUTE ZIE TEKENING QBV-T-107

- GRONDVERZET TBV AANVULLEN EN DEMPEN WATERGANGEN
- GRONDVERZET TBV TE MAKEN KANOROUTE
- GRAS
- WERKGRENS
- GRONDVERZET TBV AANVULLEN MET GROF BETONZAND
- GRONDVERZET TBV TE MAKEN NESTGELEGENHEID VOOR OEVERZWALUWEN MET ZAVELGROND

VERSIE

f			
e			
d			
c			
b	NOTA VAN INLICHTINGEN	J. Rikkers	30-08-2012
a	EERSTE BESTEK UITGAVE	J. Rikkers	03-07-2012
Versie	Omschrijving	Tekenaar	Datum

Bestandsnaam : QBV11-T-108B.DWG | Projectcode : | Vervolging :

Gemeente Rotterdam
Gemeentewerken
Ingenieursbureau

Gravenstraat 15
Postbus 6633
3002 AP ROTTERDAM
Telefoon : 010 489 4500
Telefax : 010 489 8200

DE BLAUWE VERBINDING

Het uitvoeren van grondwerkzaamheden met bijbehorende werkzaamheden in de gemeente Barendrecht en de gemeente Rotterdam.

VRIJENBURGERBOS

PROFIELEN

Ontwerp:	Gecontroleerd:	Gevisumeerd:	Gerevisumeerd:	Gezien:
J. Rikkers	T. Broeken	A.M. Mol		
03-07-2012	03-07-2012	03-07-2012	Paraaf/Datum	Paraaf/Datum

Gecontroleerd: BESTEK | Nummer: 1-058-12
Geografische code:
Formaat: A0 (1470*1054) | Blad: van
Schaal: 1:200 | Maten:
Tekeningnr.: QBV11 - T - 108 | b
Milieucategorie: — | Isolgo: — | Vib: —

M:\GWKR\THTWENT\WATERBOUW\DE BLAUWE VERBINDING\2_VOORBEREIDINGS\2_PROJECTRESULTATEN\TEKENINGEN\T-108.DWG