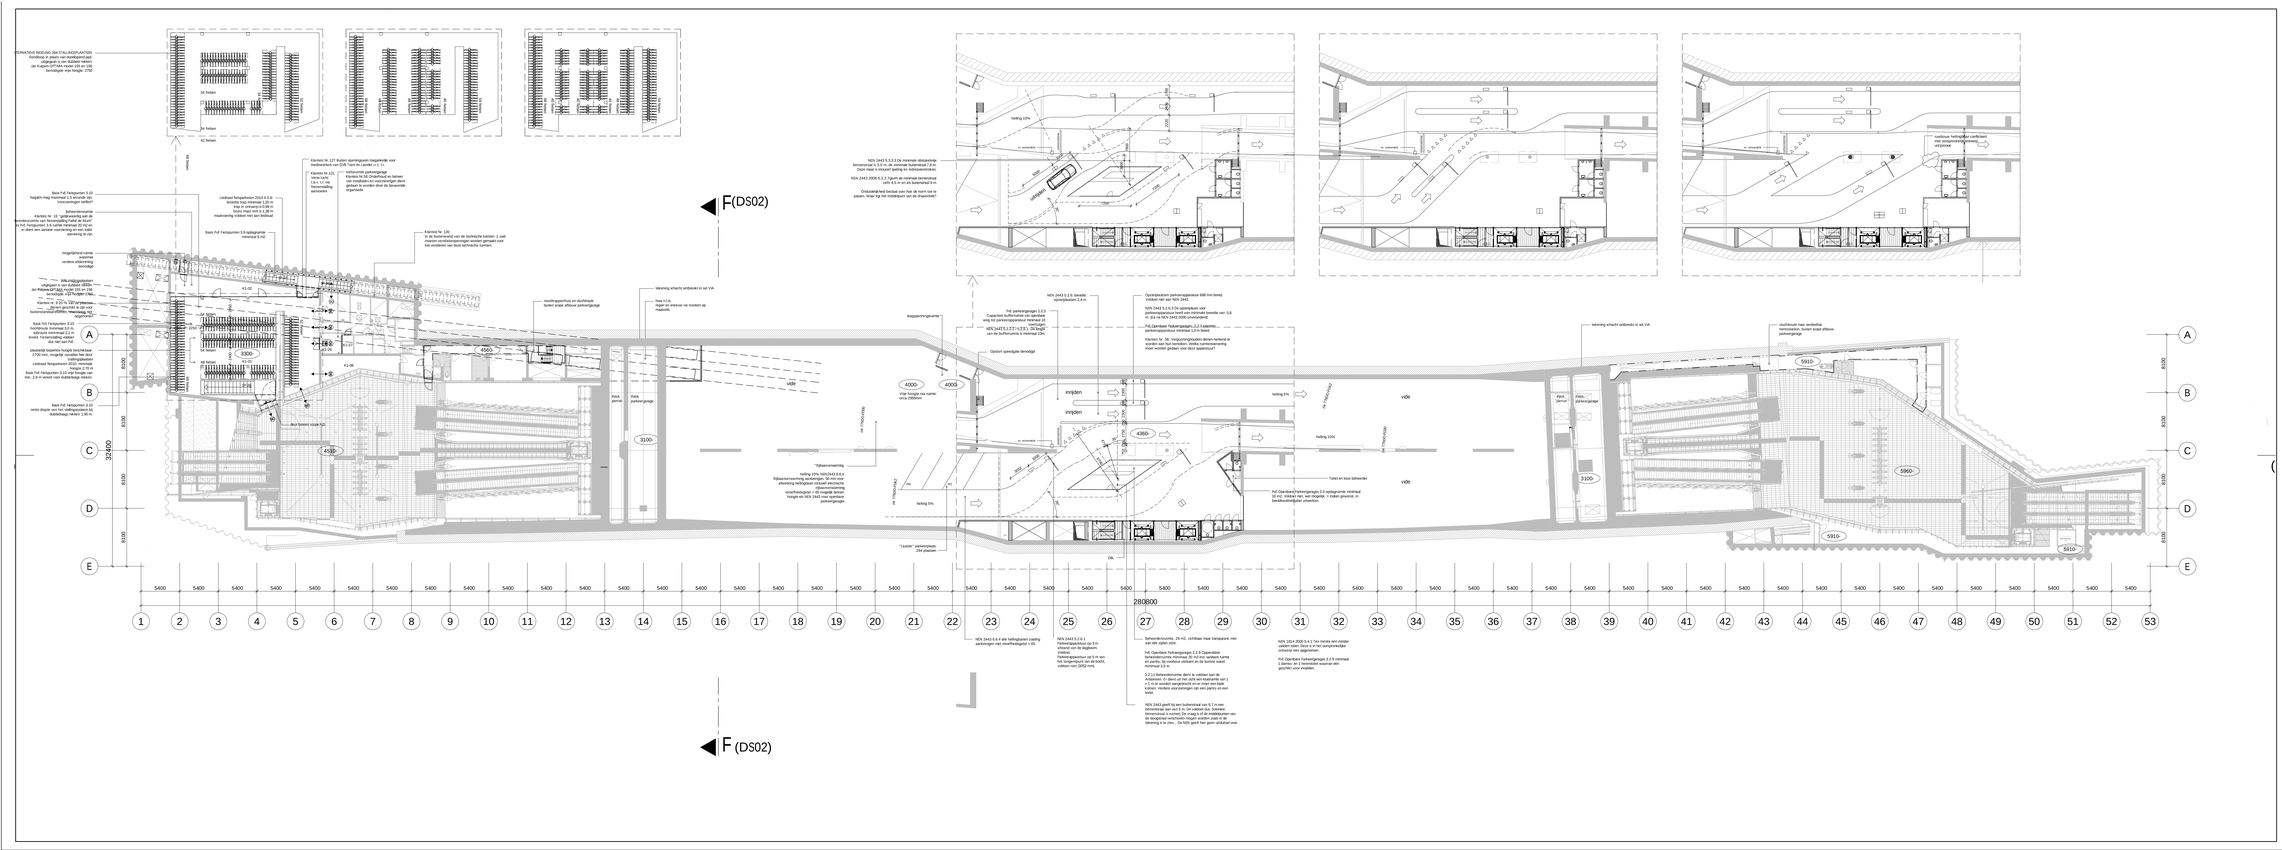
F (DS02)
F (DS02)
helling 10%
helling 5%
inrijden
uitrijden
vrije hoogte na aanleg circa 2800mm
Opstelplaatsen parkeerapparatuur 680 mm breed, voldoet niet aan NEN 2443
Pull-Opentaker Parkeergarages 2,2 t elektrisch, parkeerapparatuur minimaal 2,2 m breed
Pull-Opentaker Parkeergarages 3,3 t gaslagunette minimaal 3,3 m breed, voldoet niet aan NEN 2443
Toilet en kluis beheerder
Tellerscheidingsmuur
Parkeerplaatsen "Loetelen" 294 plaatsen
Bestaande kolom
Nooddeuppershuis en sluitmiddel buiten scope afbouw parkeergarage
Stalling schacht ontdeeld in set VA
Bestaande hellingbaan verdwijnt met ongelijkmatige overgang
Pull-Opentaker Parkeergarages 3,3 t gaslagunette minimaal 3,3 m breed, voldoet niet aan NEN 2443 - Indien gewenst, in bestelmogelijkheid, plaatsbaar.
Klanten Nr. 127 Buiten spreekgeluen toegankelijk voor medewerkers van GVB Tram en Landen (+/- 1)
Klanten Nr.121 Vanaf nulhi 10 x 5 = Vlo bedrijfsruimte aanwezig
Klanten Nr. 120 In de buitenmuurd van de technische kamer- 1 zuid meeten ventilatieopeningen worden gemaakt voor het verdelen van deze technische ruimte.
Klanten Nr. 36 Vergunninghouden dienen berekend te worden of de 1 m2 ventilatieopening voor de stalling nood worden gedaan voor deze aparteuur?
Klanten Nr. 18 Beheerdersruimte van fietsenstalling Kafdk de Wyer' in het hoogwater 1.5 aantal minimaal 20 m2 en en dient een aantal van 2 toilet en een wasbak aanwezig te zijn
Basis Pvd: fietspunten 3.10 hoogte mag maximaal 1.5 seconde zijn. Voorzieningen treffen?
Basis Pvd: fietspunten 3.9 stallingsruimte minimaal 0.4m2.
Basis Pvd: fietspunten 3.10 Basis Pvd: fietspunten 3.10 hoogte mag maximaal 1.5 seconde zijn. Voorzieningen treffen?
Basis Pvd: fietspunten 3.10 Basis Pvd: fietspunten 3.10 vrije hoogte van min. 1.9 m wmet voor stallenbeugel van min
Basis Pvd: fietspunten 3.10 netto diepte van het stallingssteem bij stallenbeugel minimaal 1.85 m.
Basis Pvd: fietspunten 3.10 Basis Pvd: fietspunten 3.10 vrije hoogte van min. 1.9 m wmet voor stallenbeugel van min