VEILIGHEIDSPLATTEGROND

Begane Grond

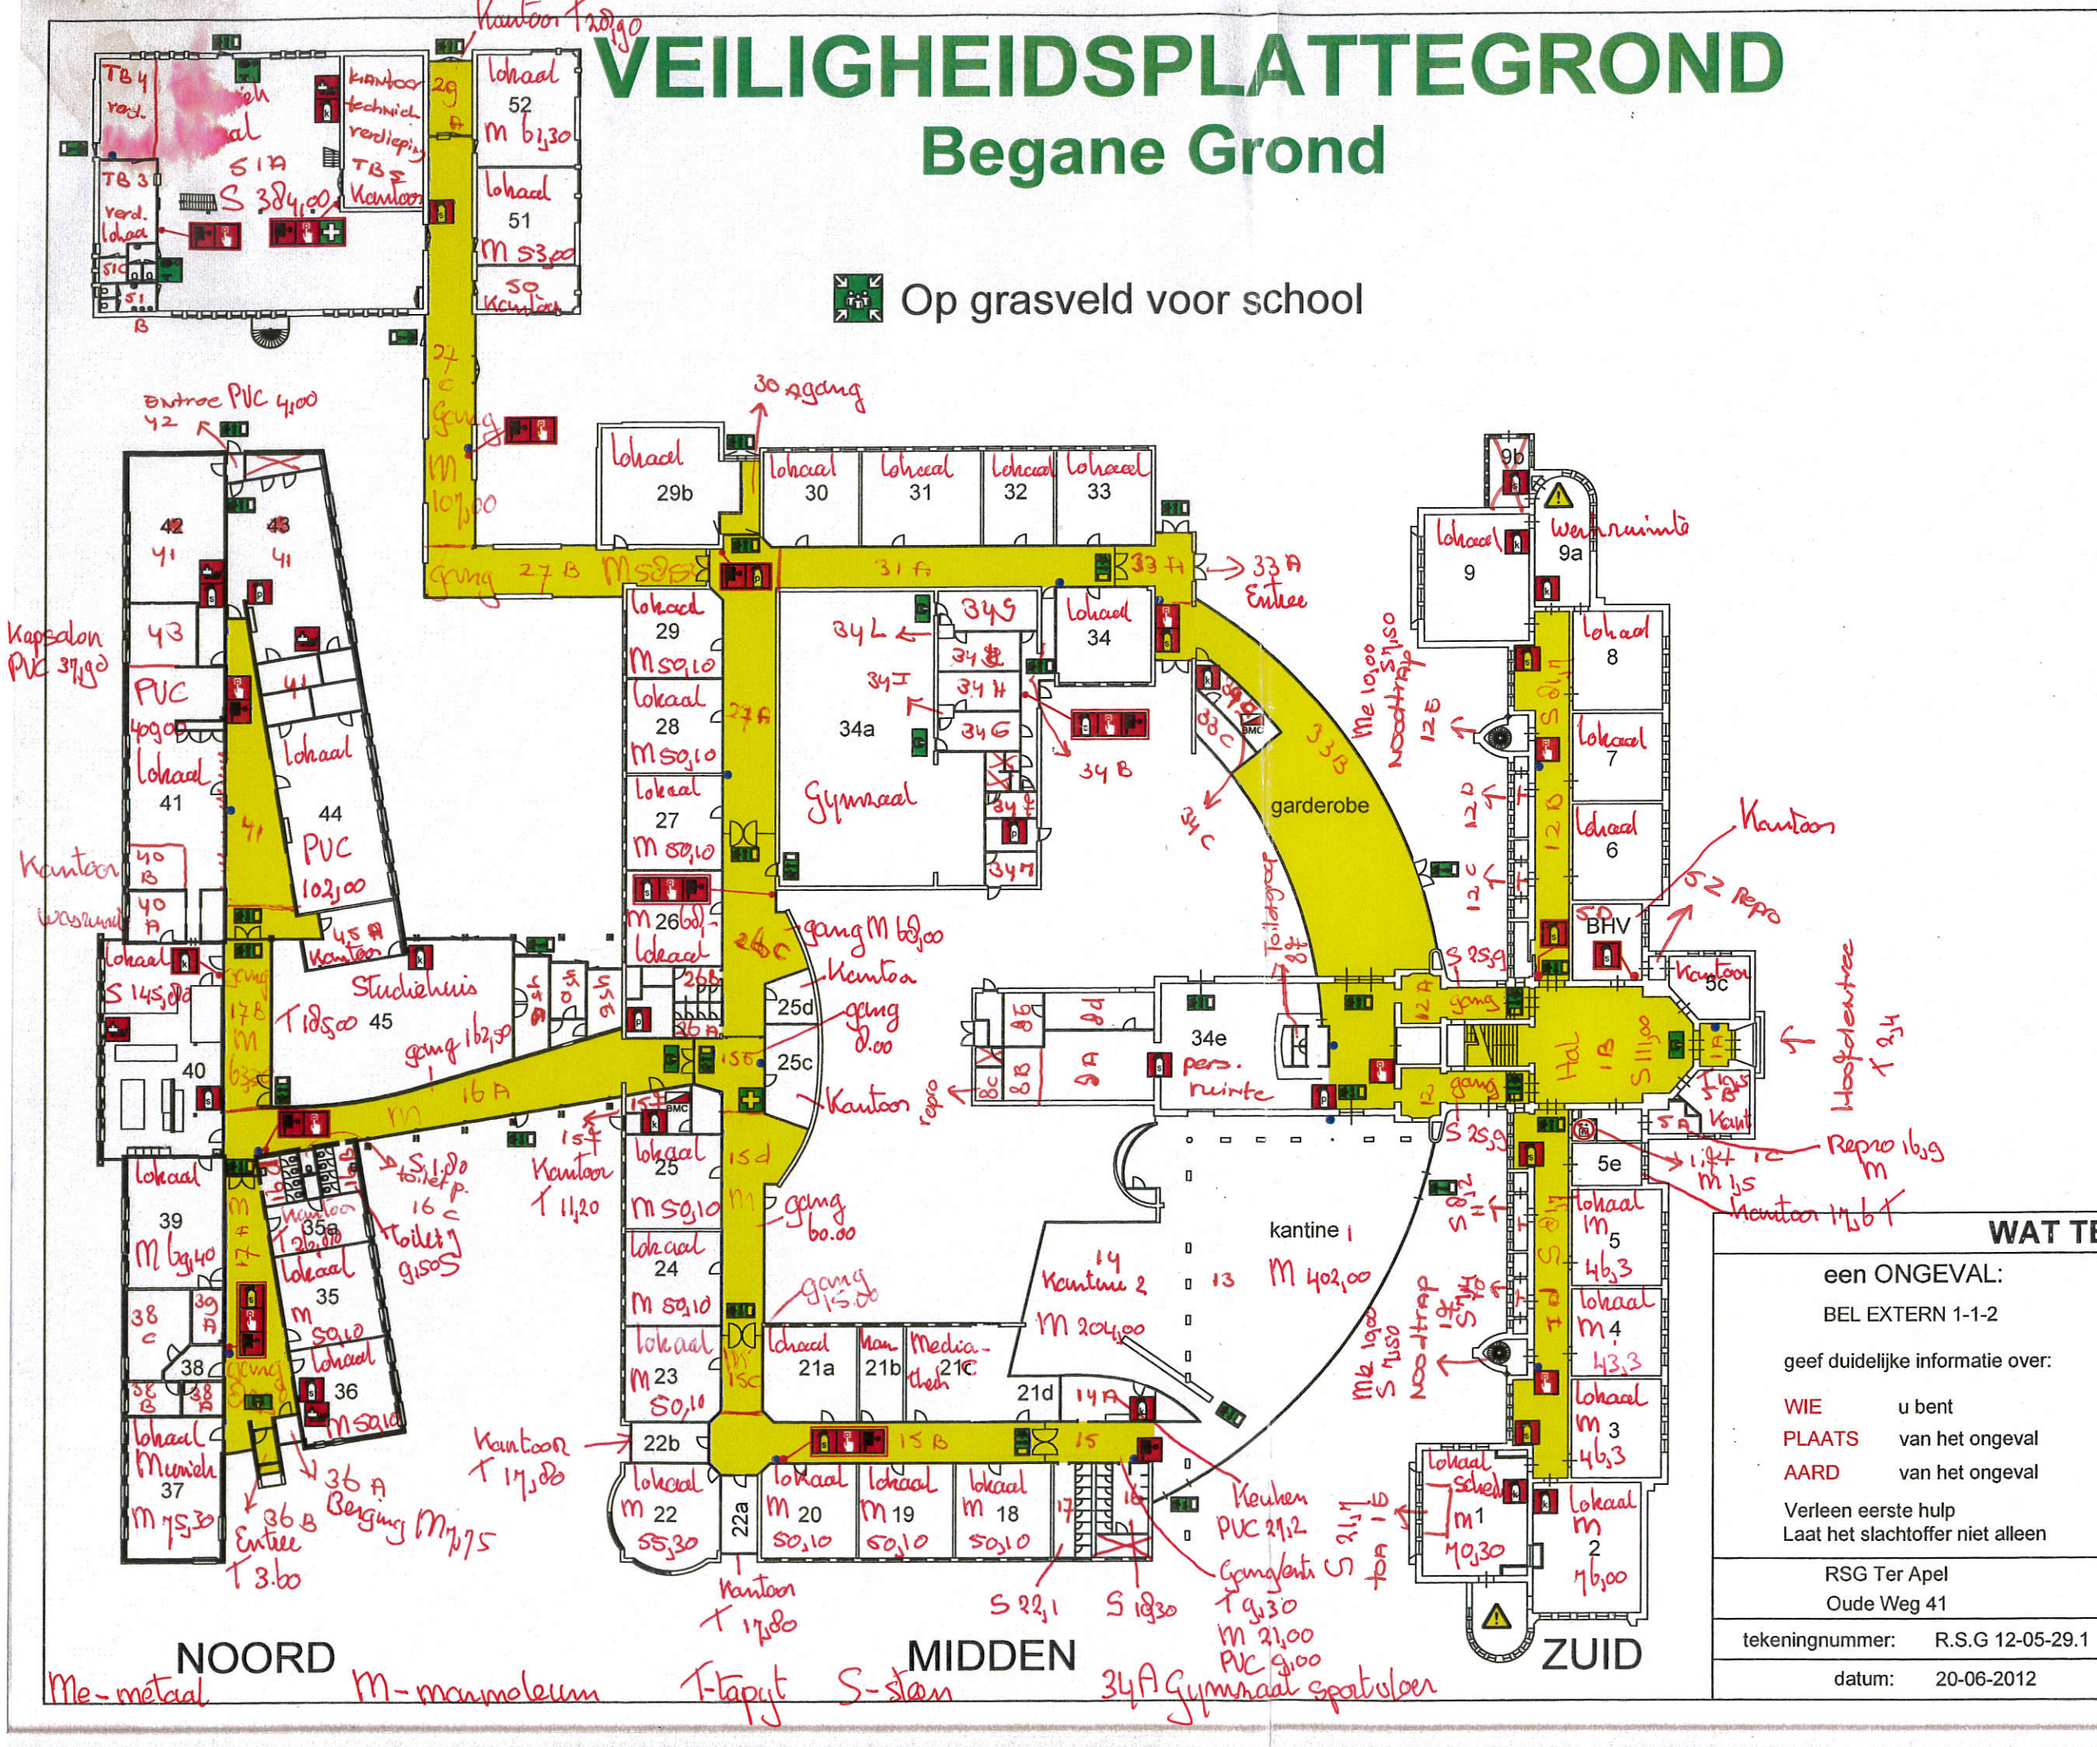

LEGENDA

	nooduitgang
	reguliere uitgang
	brandblusser poeder
	brandblusser schuim
	brandblusser koolzuursneeuw
	brandslanghaspel
	handbrandmelder
	blusdeken
	BHV verbanddoos
	verzamelplaats
	locatie plattegrond
BMC	brandmeldcentrale
	oogdouche
	algemeen gevaar

WAT TE DOEN BIJ:

een ONGEVAL:	een BRAND:
BEL EXTERN 1-1-2	BEL EXTERN 1-1-2
geef duidelijke informatie over:	geef duidelijke informatie over:
WIE u bent	WIE u bent
PLAATS van het ongeval	PLAATS van de brand
AARD van het ongeval	OMVANG van de brand
Verleen eerste hulp Laat het slachtoffer niet alleen	Waarschuw anderen sluit deuren en ramen. BLUS! indien mogelijk Verlaat de gevarenzone

RSG Ter Apel
Oude Weg 41

tekeningnummer: R.S.G 12-05-29.1

datum: 20-06-2012

ANSUL BRANDBEVEILIGING
www.ansul.nl

controle sticker

ONTRUIMINGSPLATTEGROND

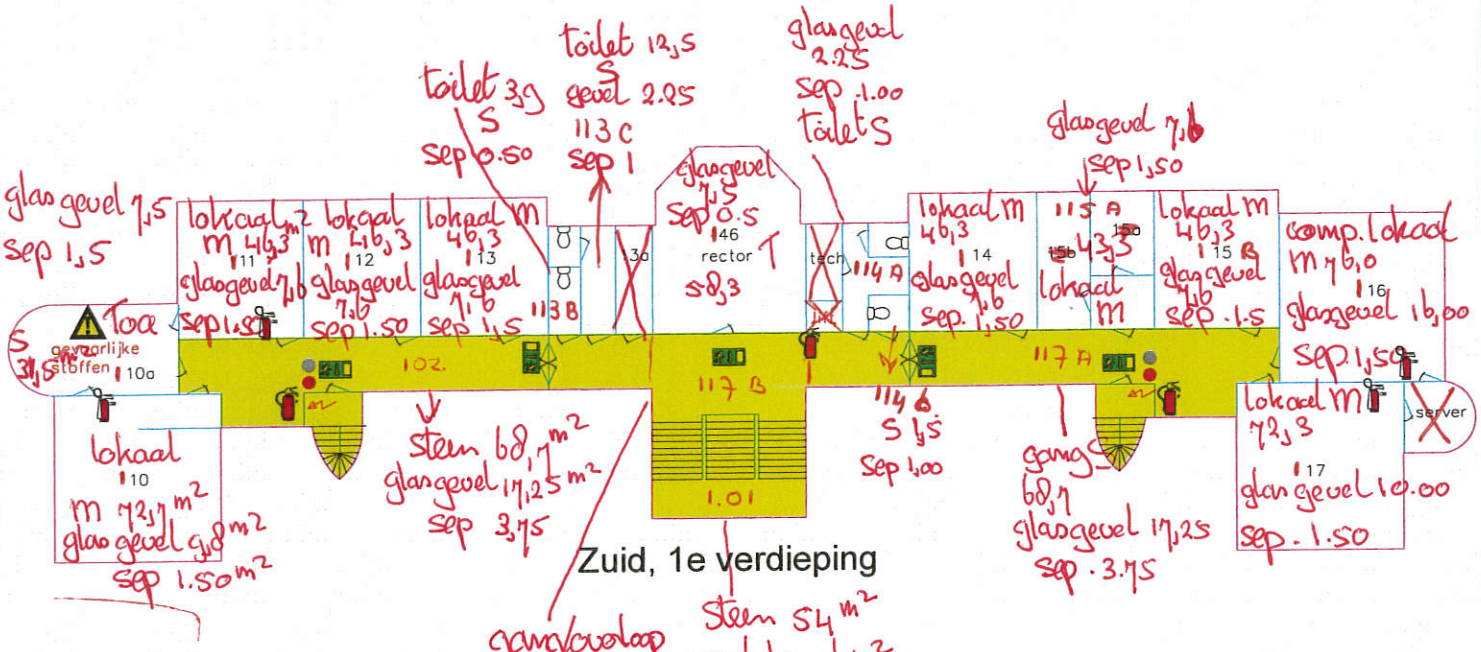

Zuid, 1e verdieping

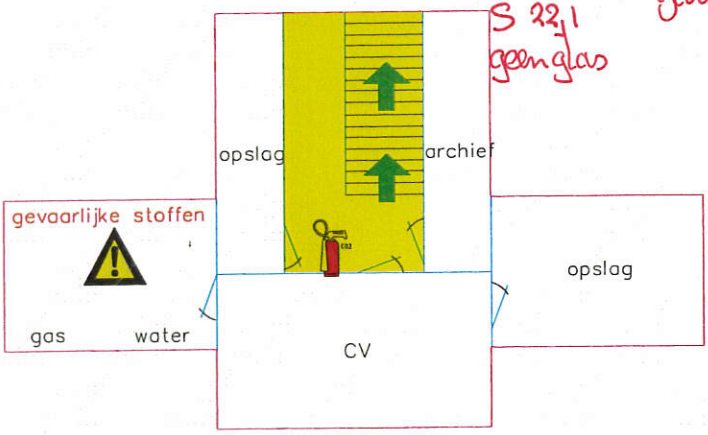

Zuid, Kelder

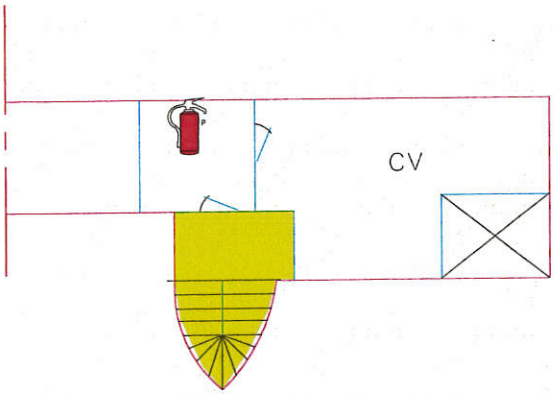

Zuid, Zolder

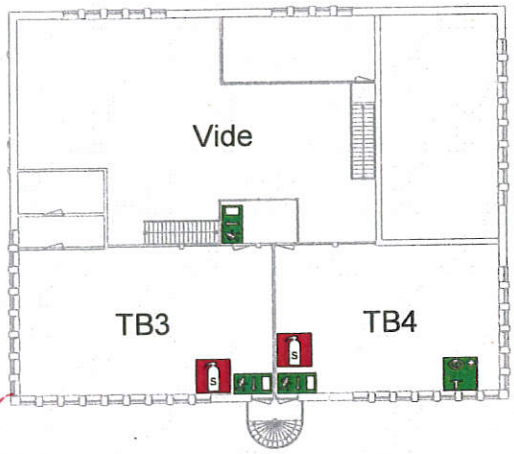

zie tekening BG

Techniek Verdieping

ANSUL
BRANDBEVEILIGING

24-10-2012